





近江八幡市	記事 支那館改修工事により作成 都市産業部建築課	撮影場所・撮影方向 平成25年10月08日作成 平成 年 月 日 修正 平成 年 月 日 修正	施設名称 八幡小学校 (校舎)	図面名称 1階平面図	図面サイズ A3	縮尺 1/400	図面番号 02/07
-------	-----------------------------	--	--------------------	---------------	-------------	-------------	---------------

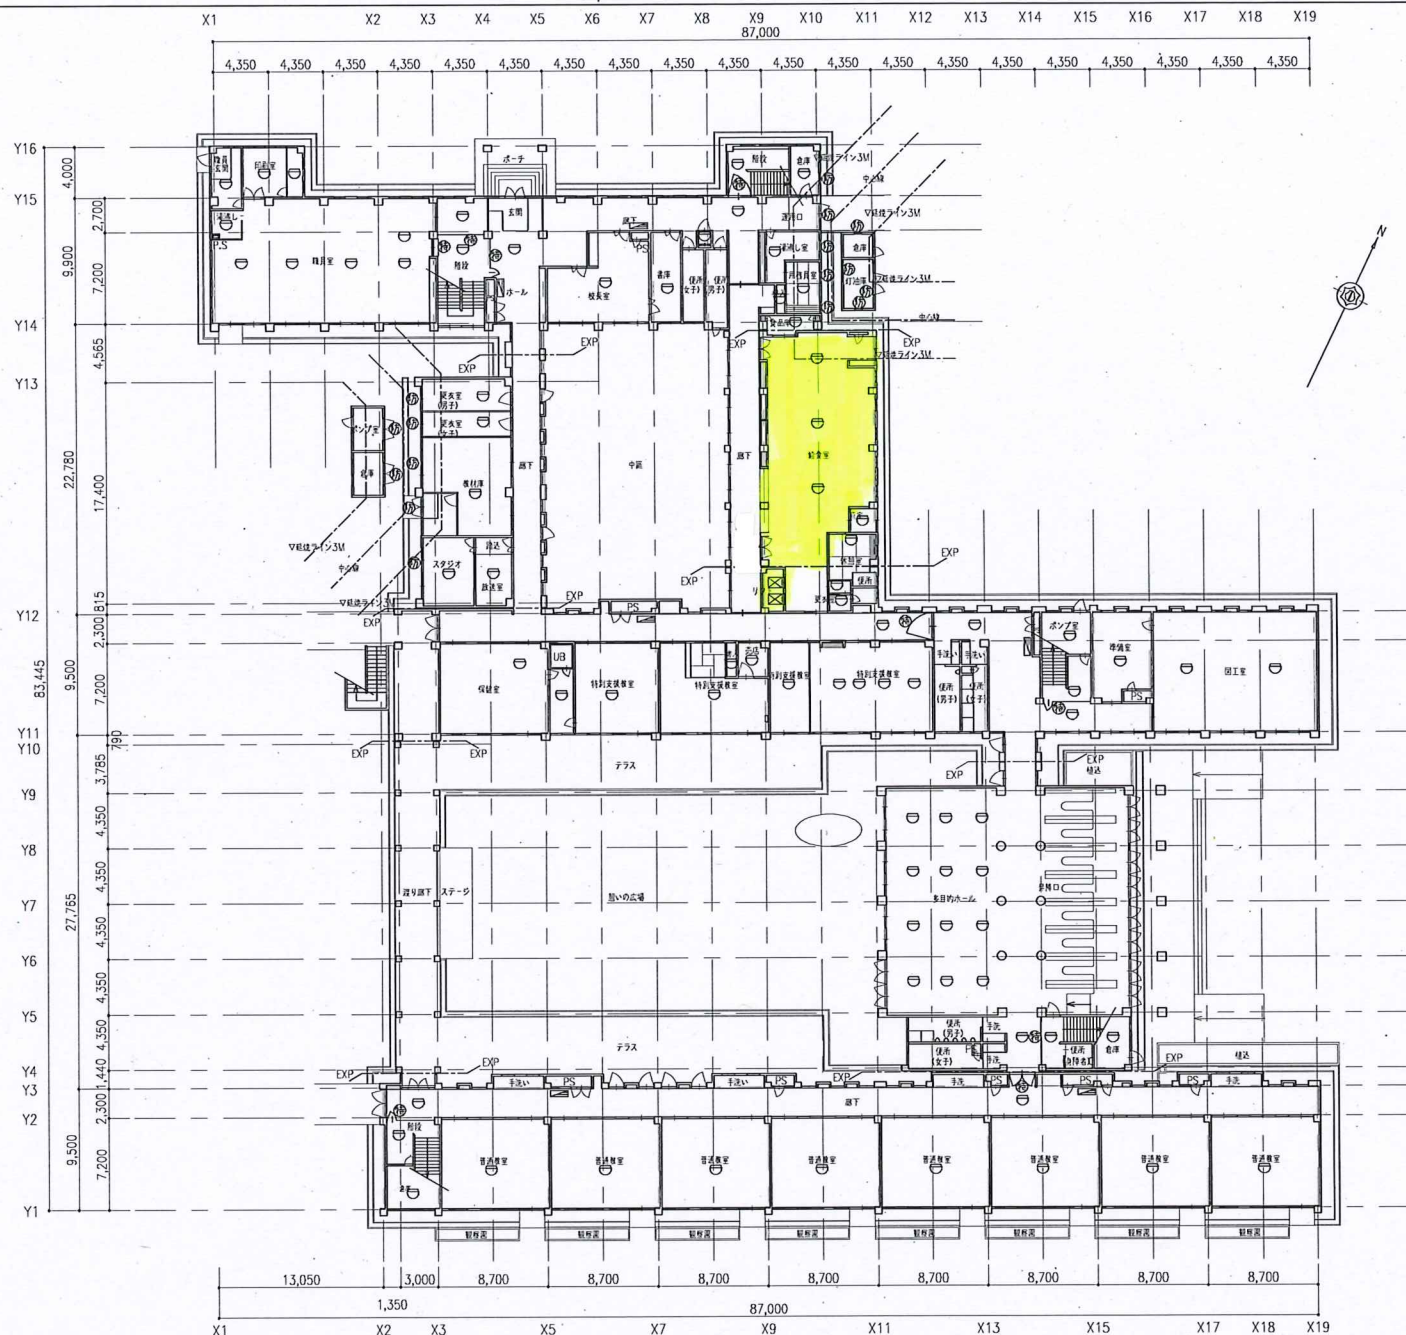

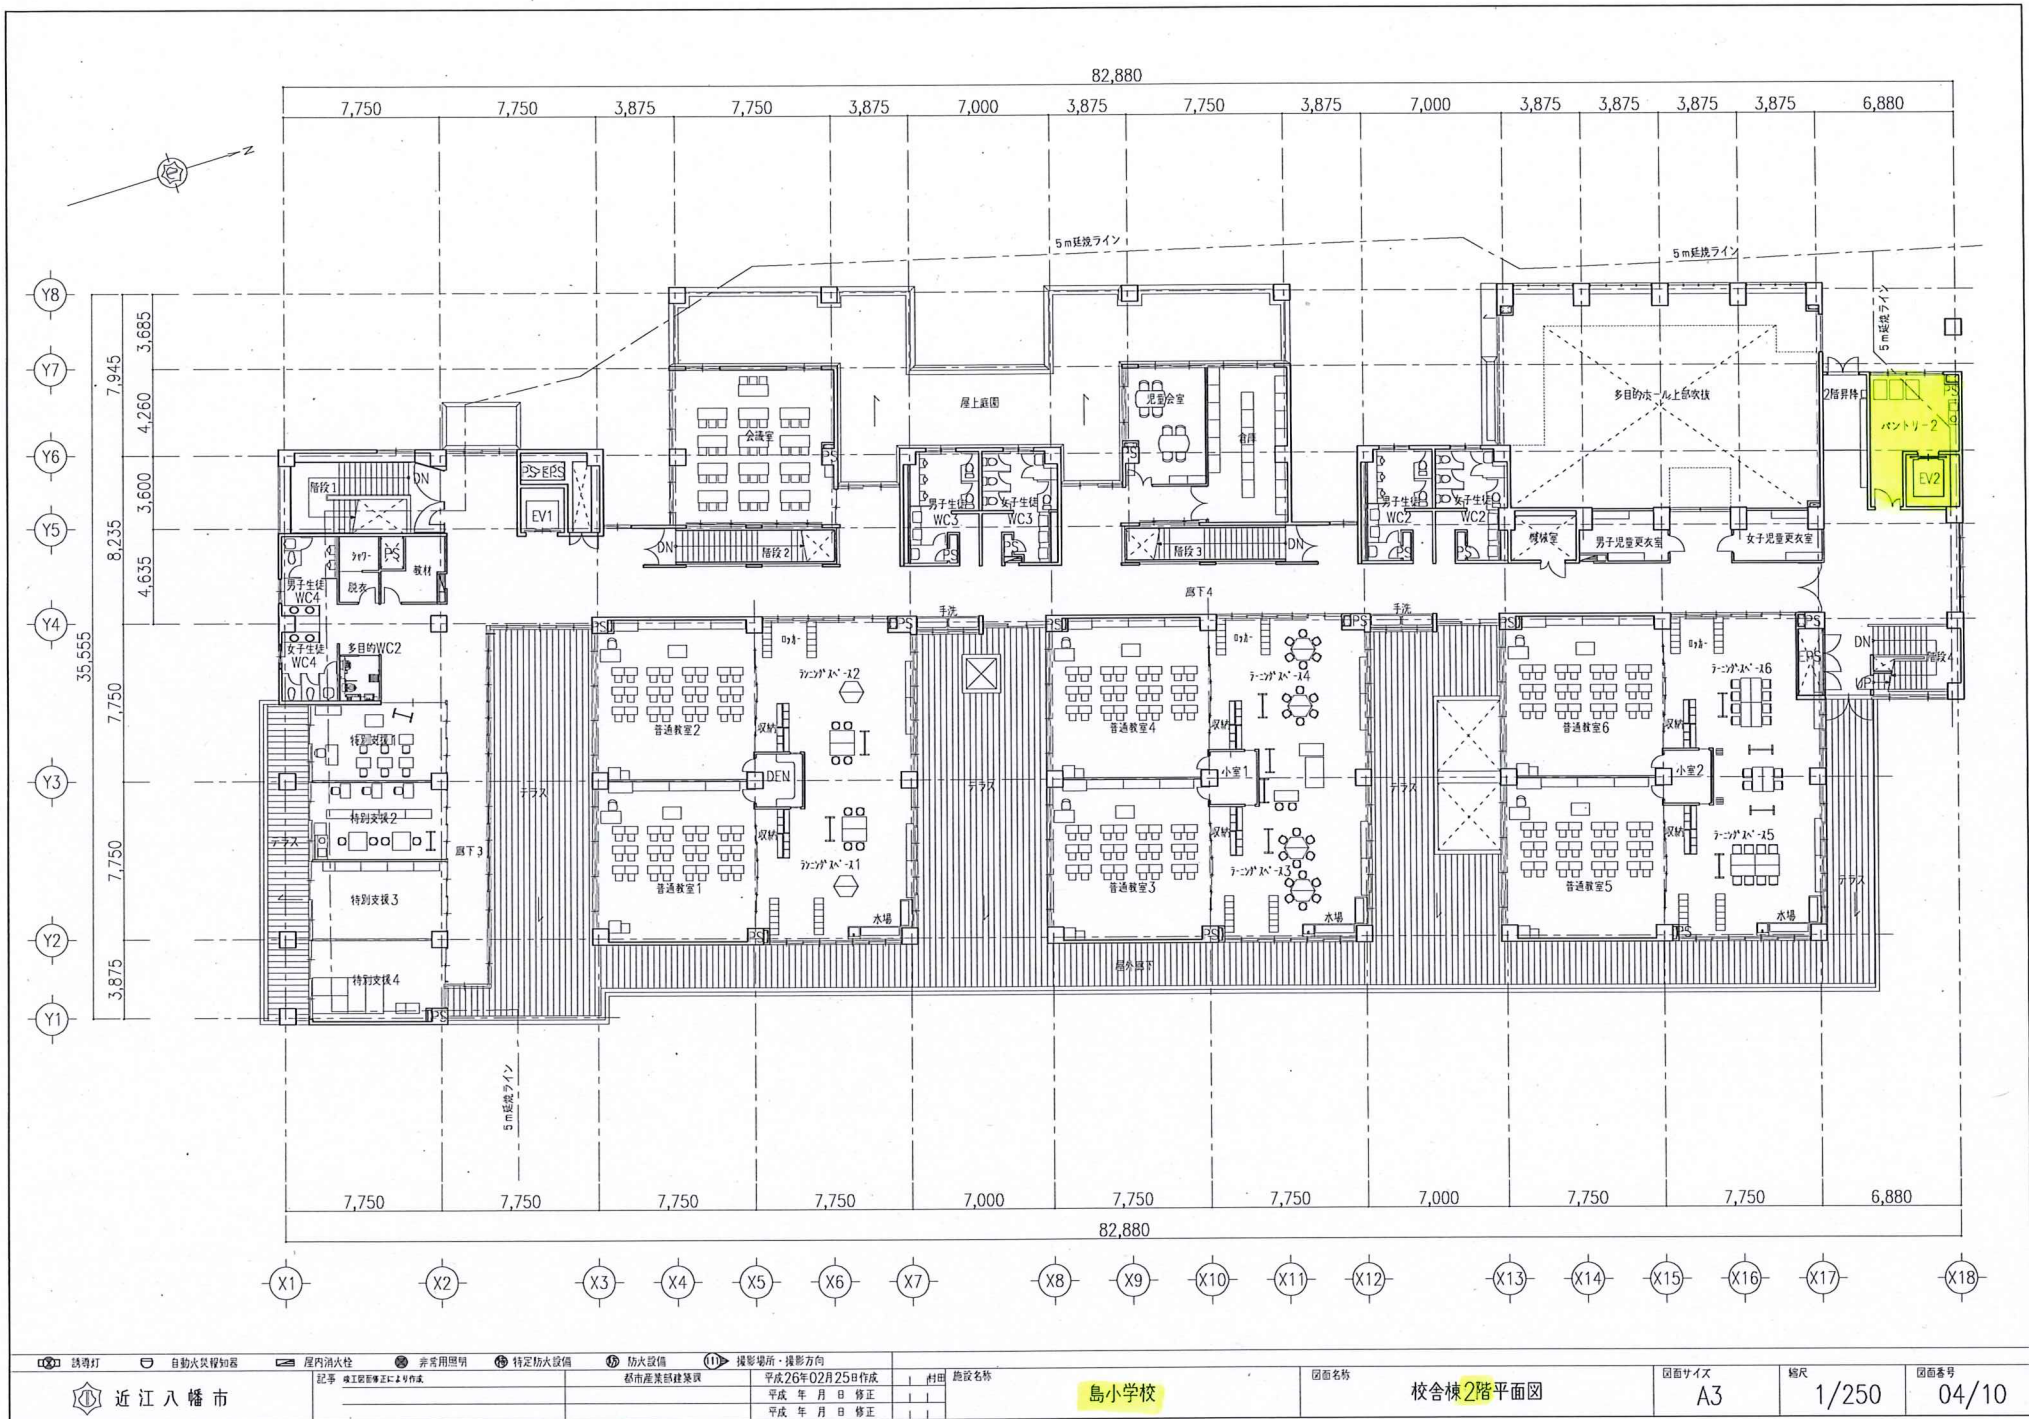

調音灯 自動火災報知器 屋内消火栓 非常用照明 特定防火設備 防火設備 撮影場所・撮影方向

近江八幡市

記事 竣工図等正に2号作成

都市産業部建築課

平成26年02月25日作成

平成 年 月 日 修正

平成 年 月 日 修正

村田 施設名称

島小学校

図面名称

校舎棟2階平面図

図面サイズ


A3



縮尺


1/250


図面番号

04/10

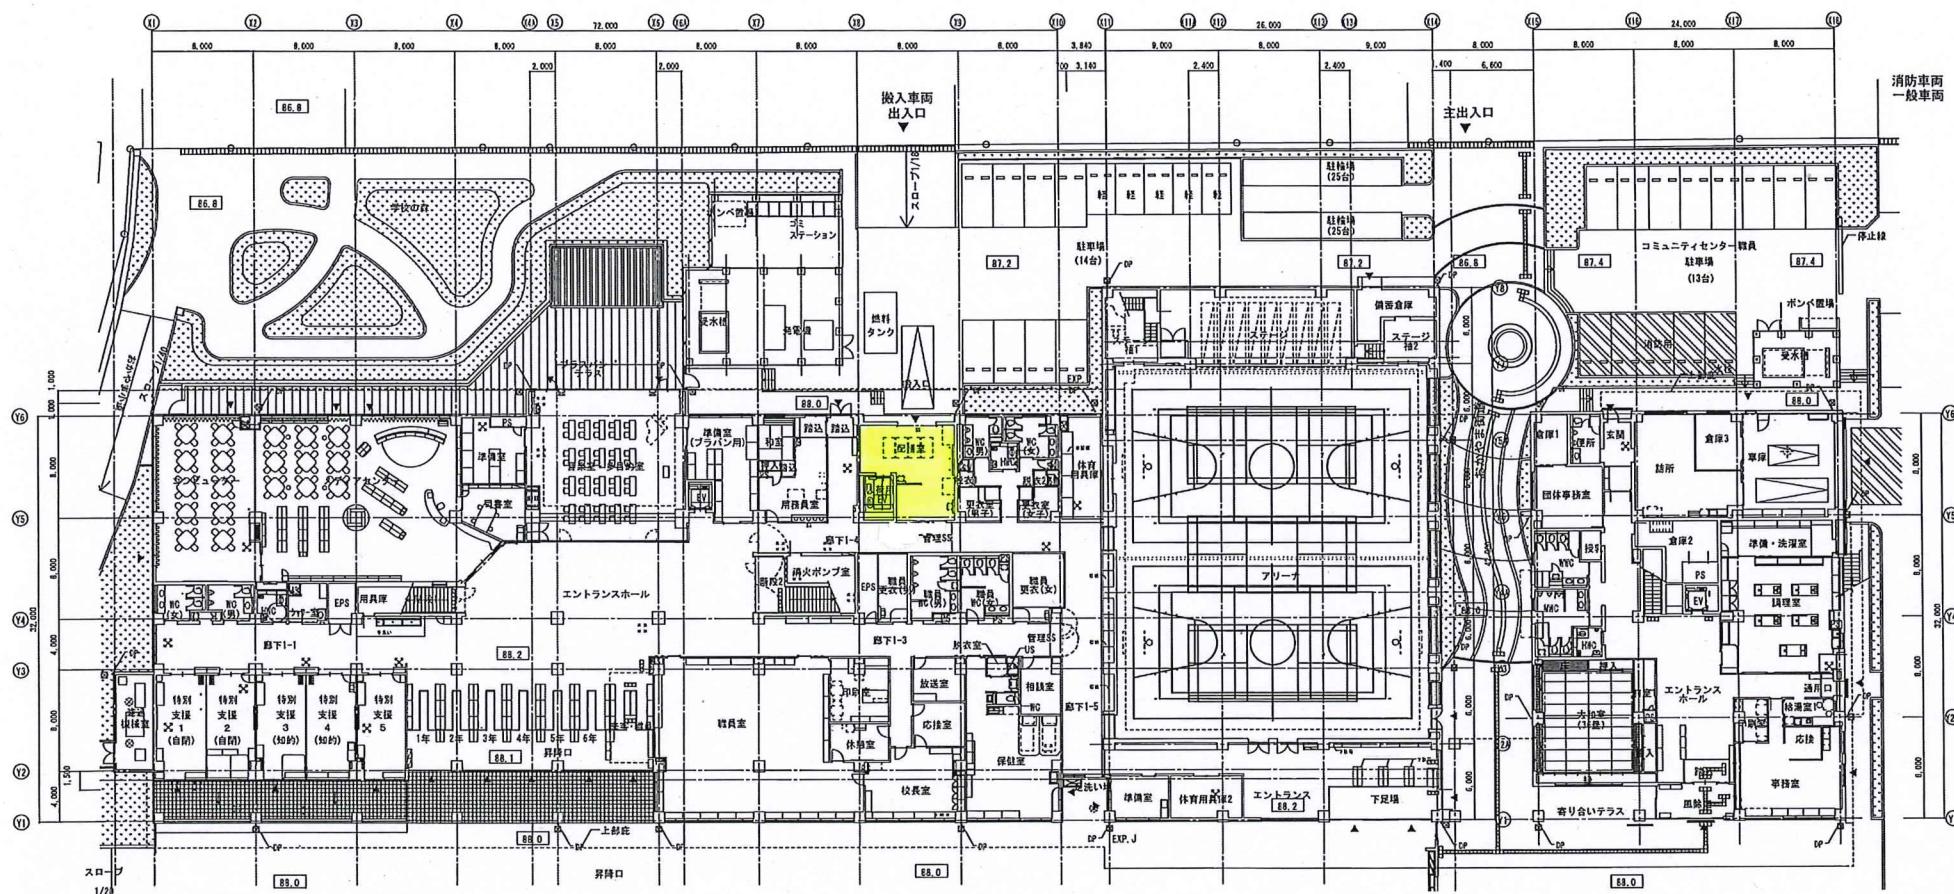

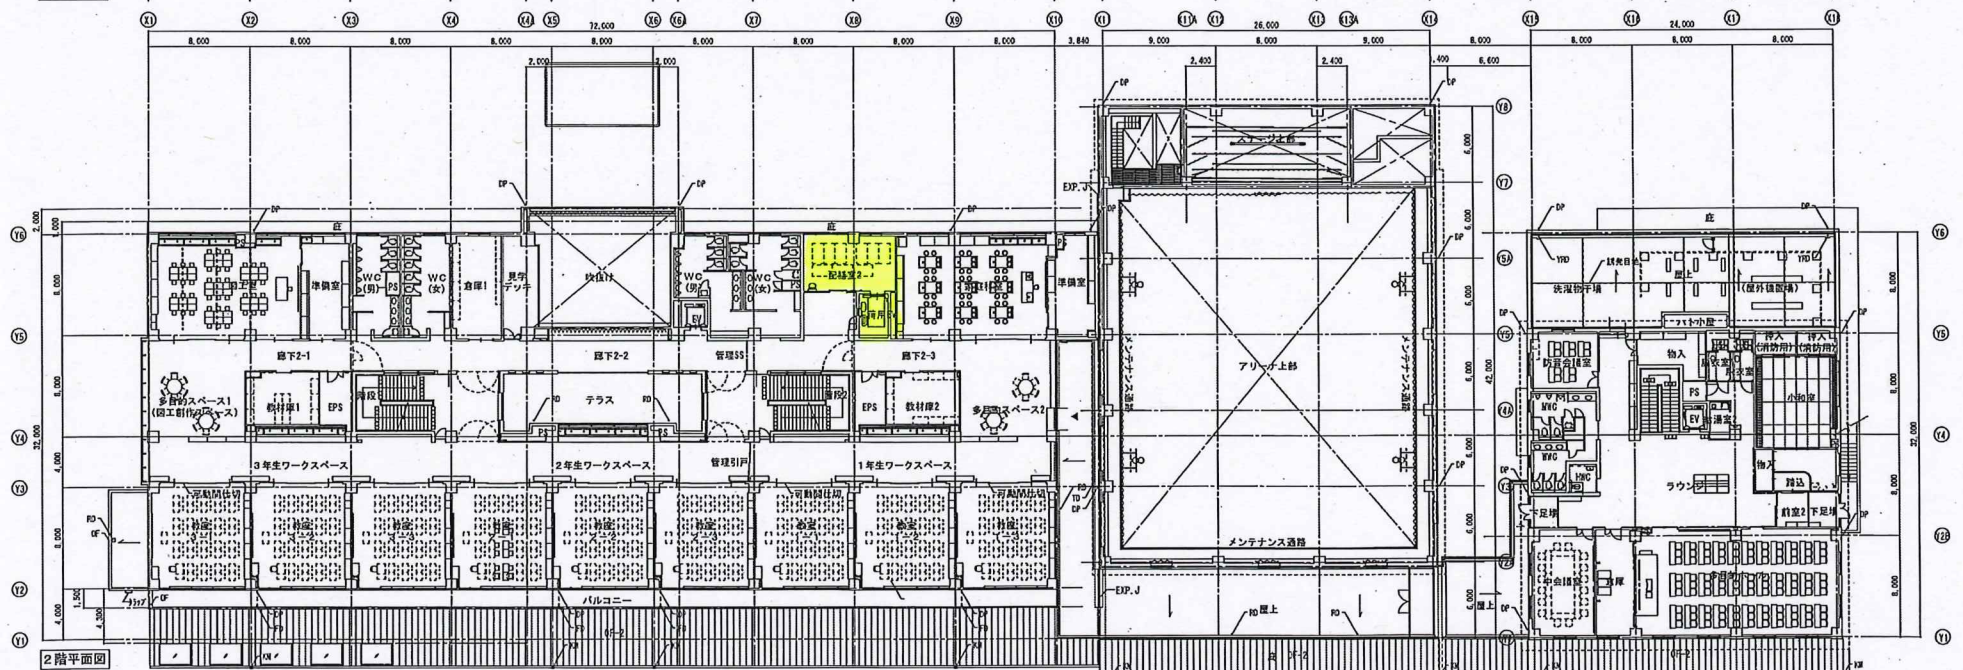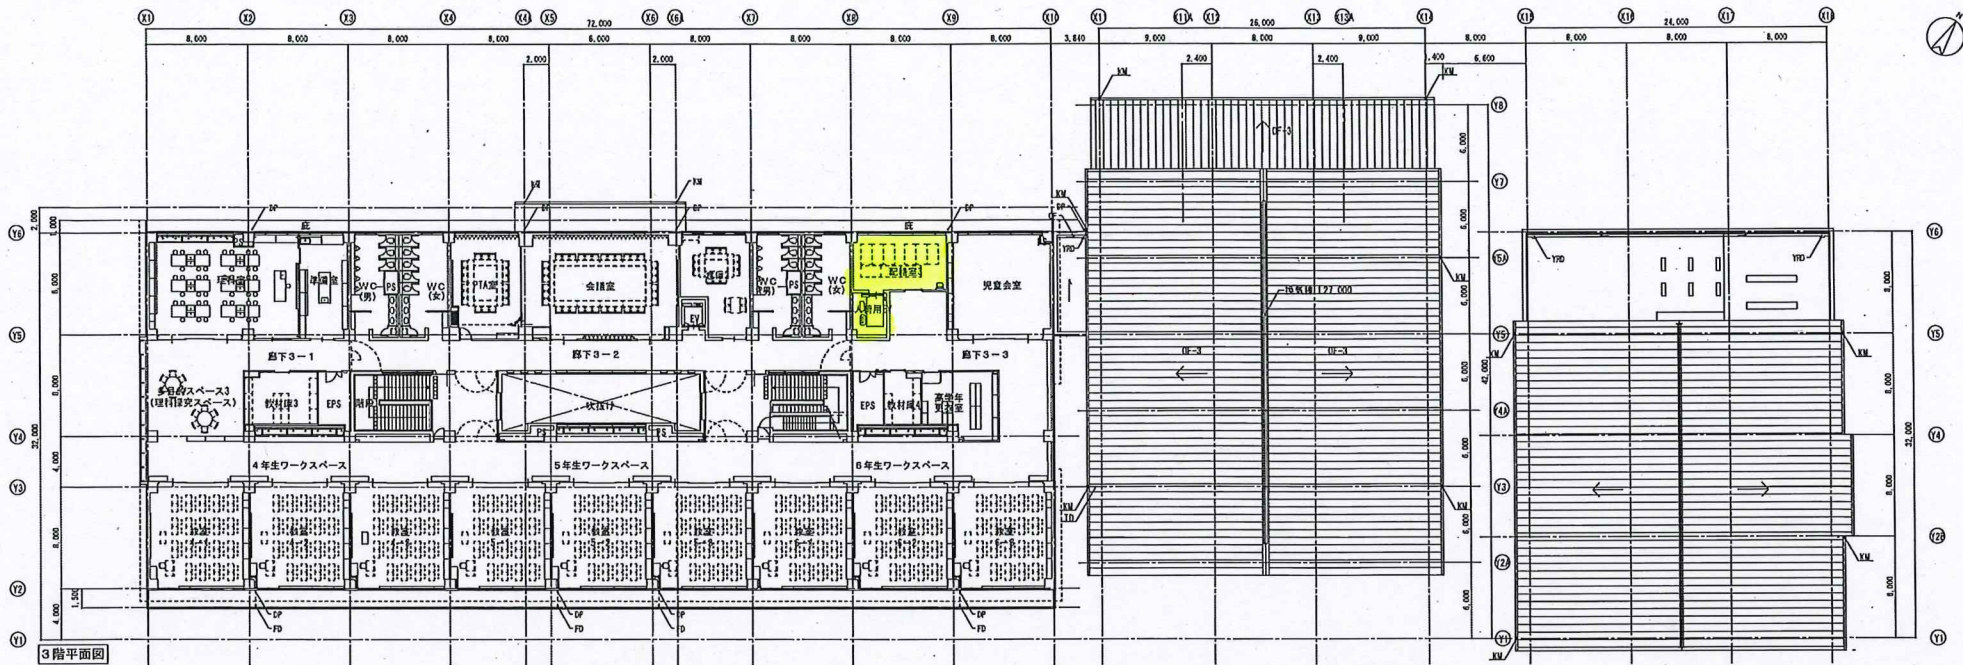

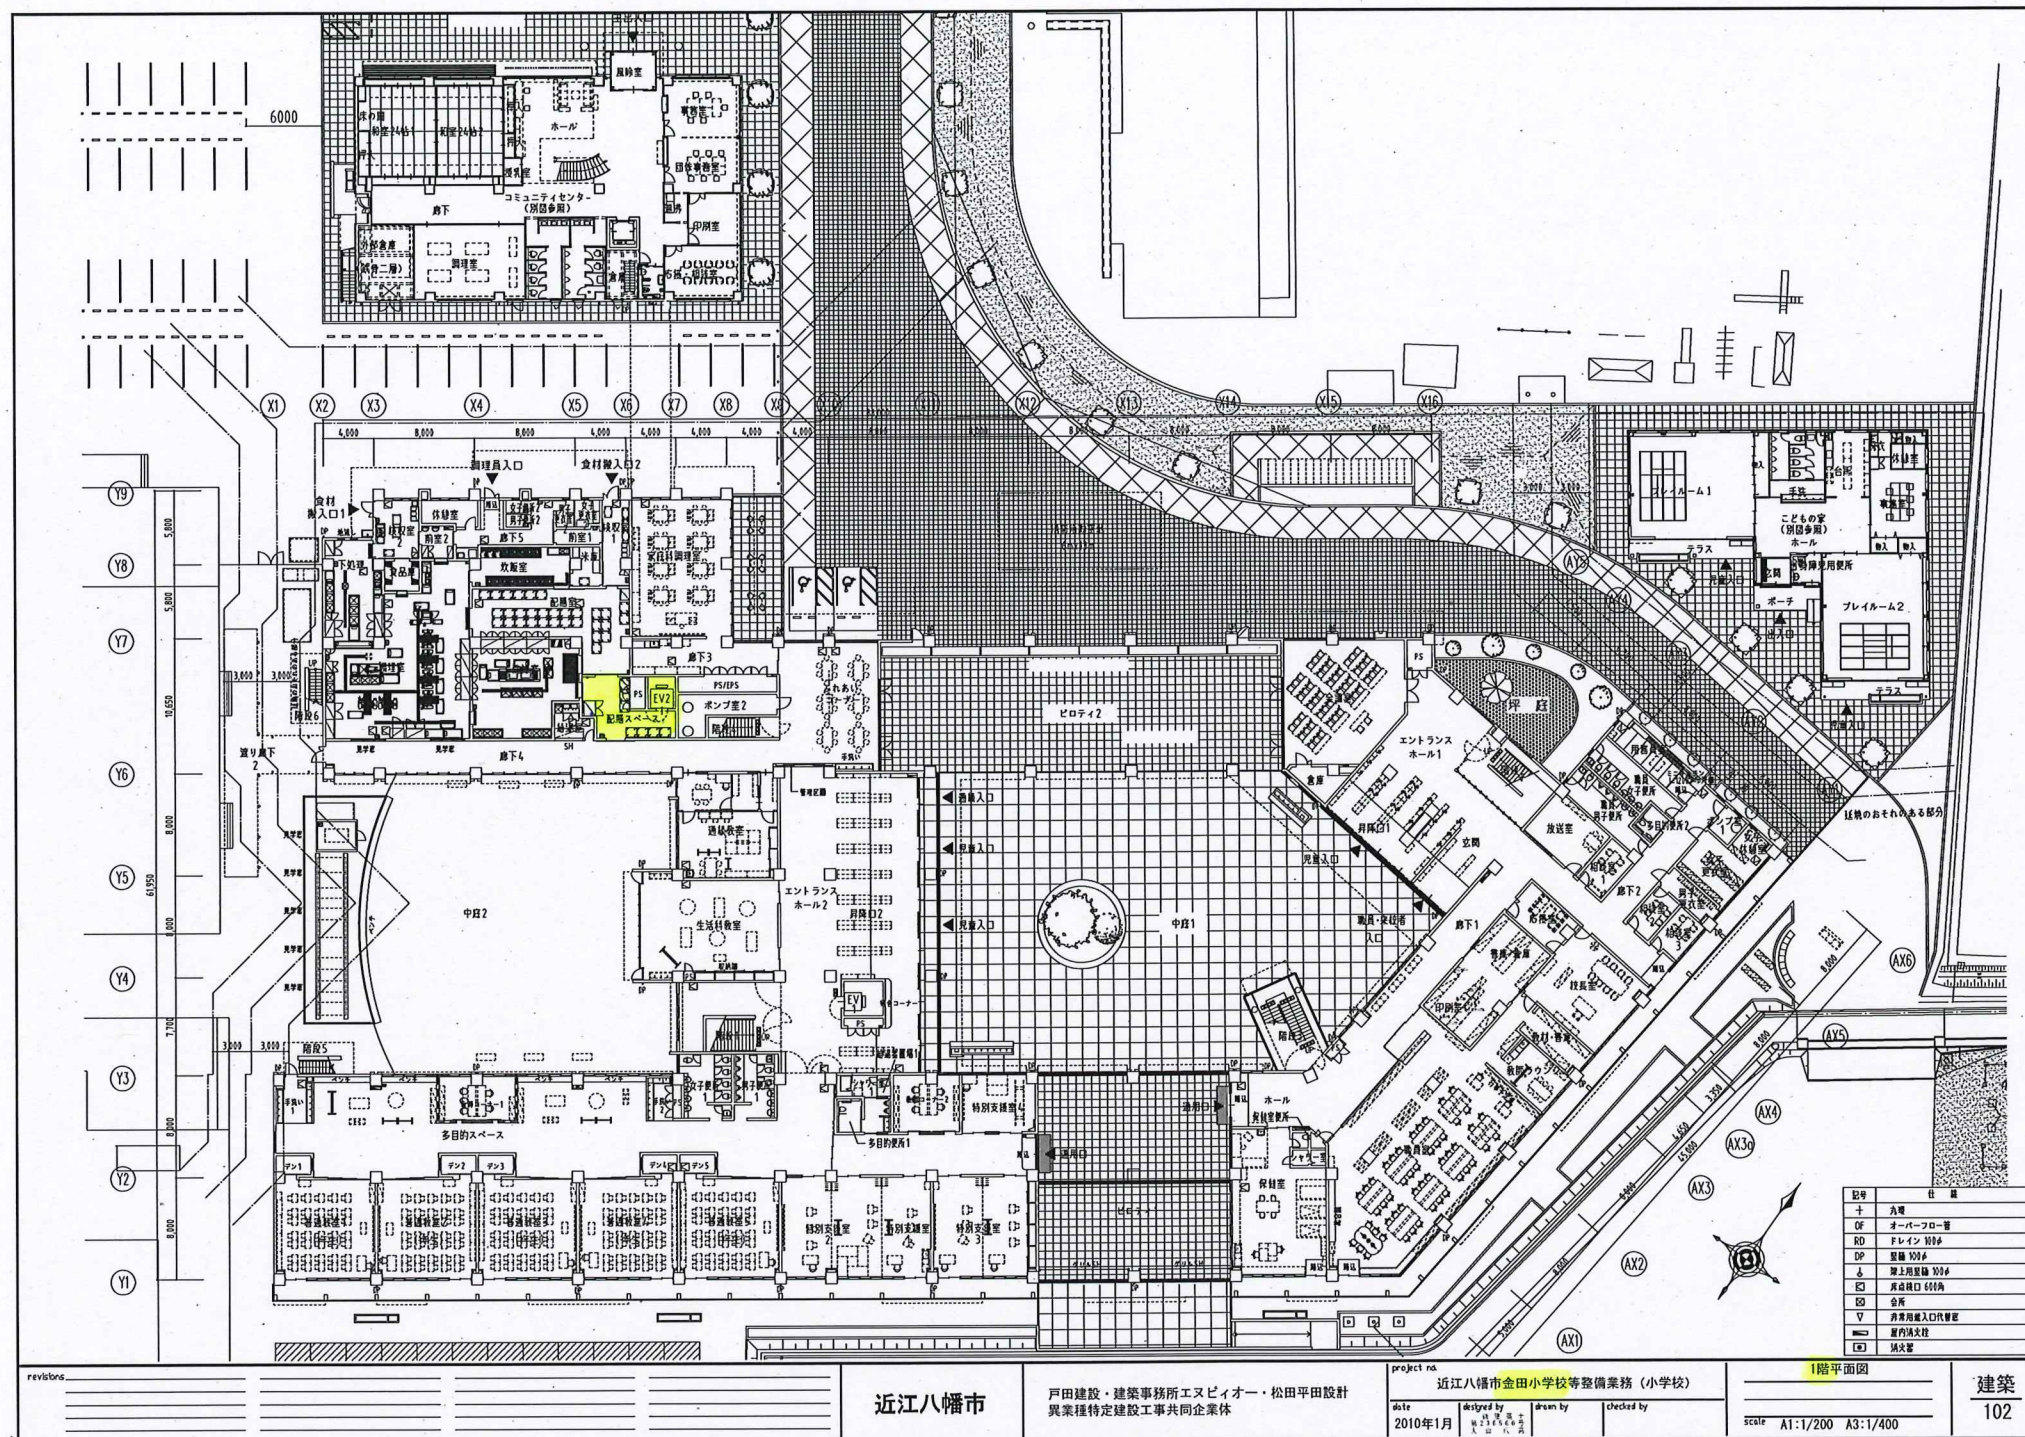

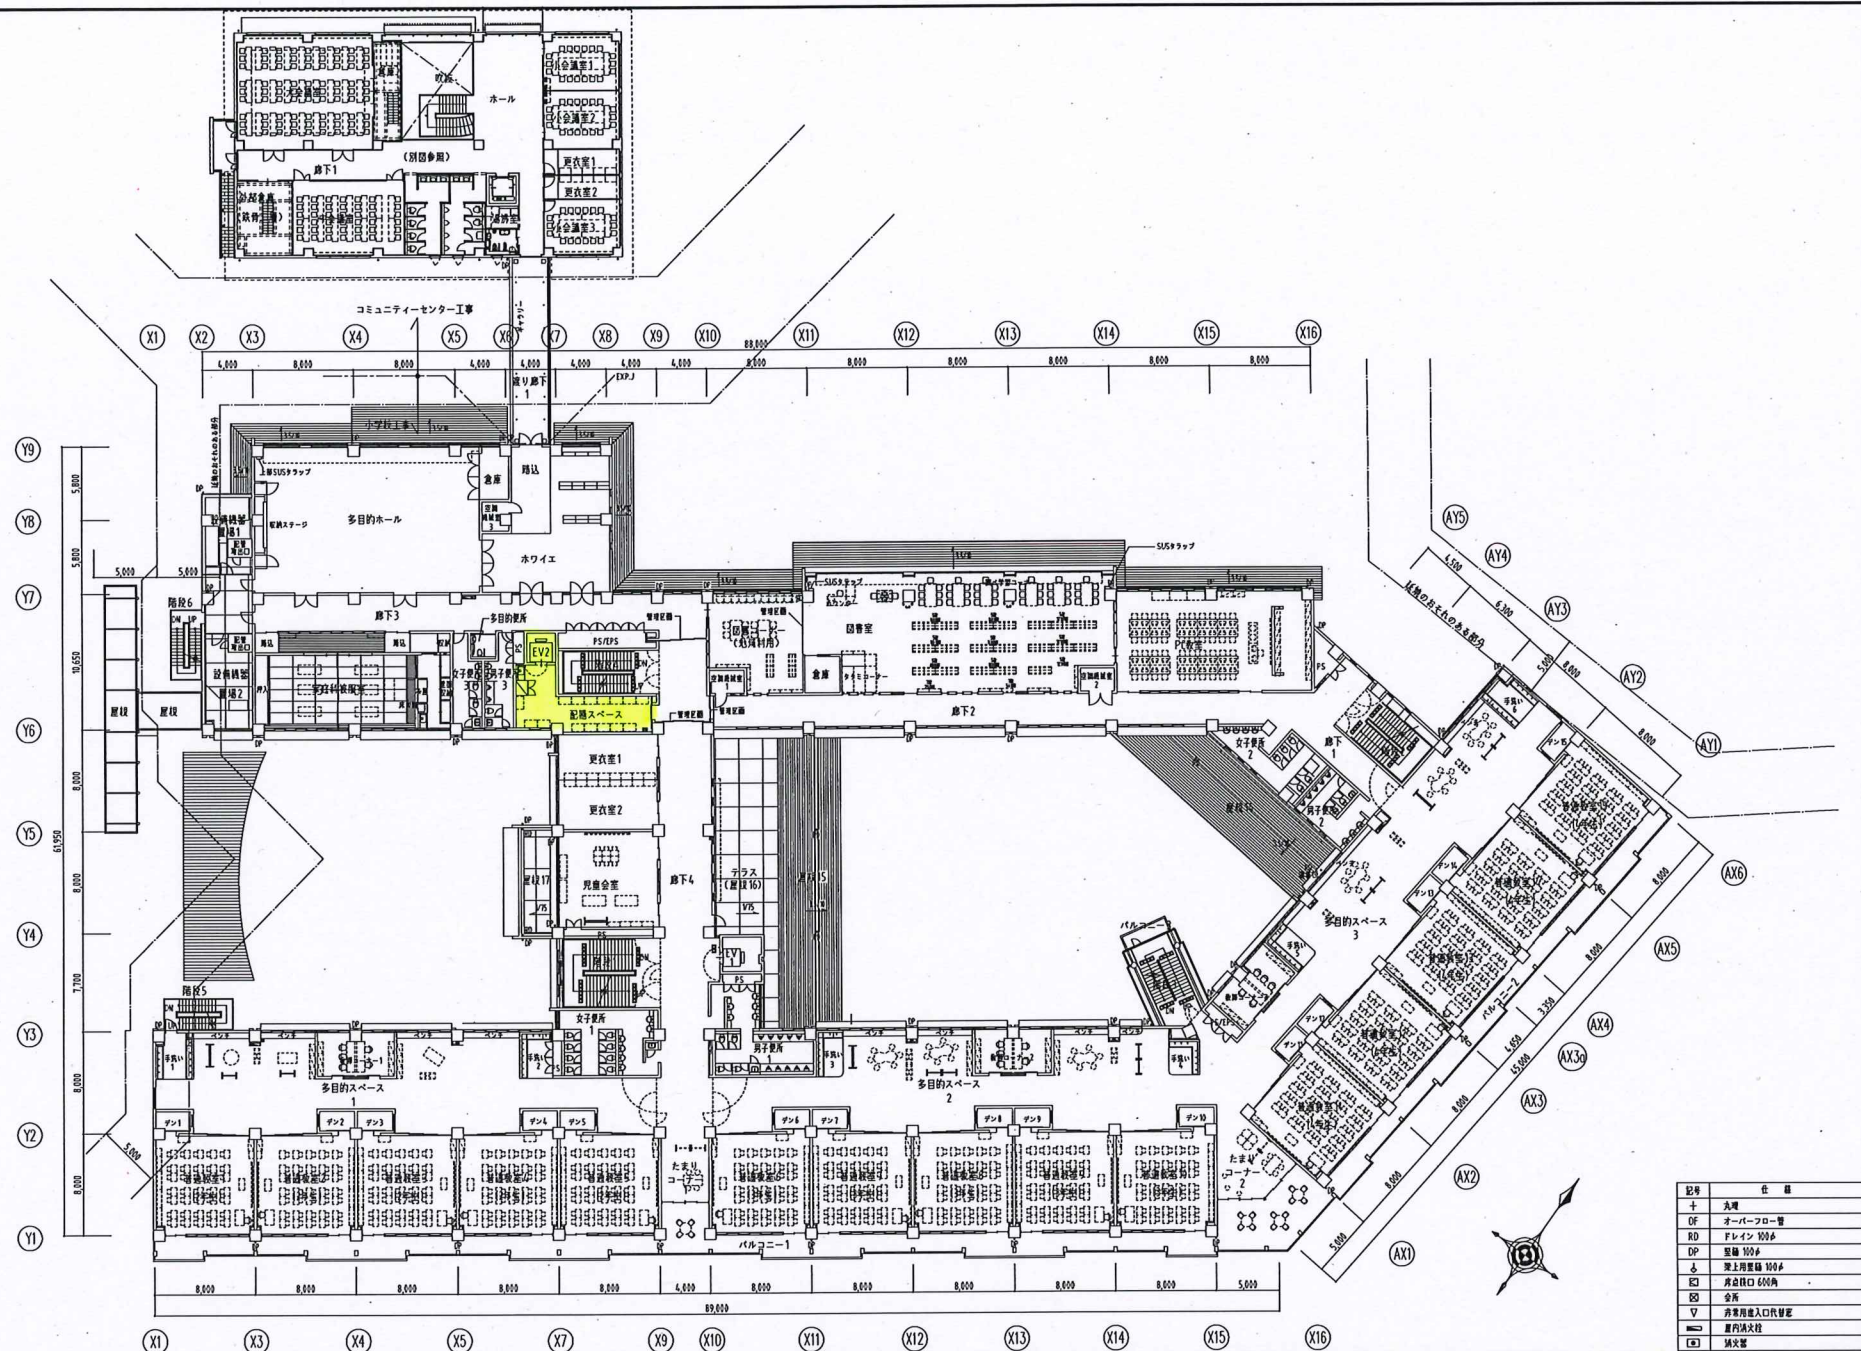

近江八幡市

戸田建設・建築事務所エヌビィオー・松田平田設計
興業種特定建設工事共同企業体


project no. 近江八幡市金田小学校等整備業務（小学校）

date 2010年1月
designed by
drawn by
checked by

2階平面図

scale A1:1/200 A3:1/400

建築
103

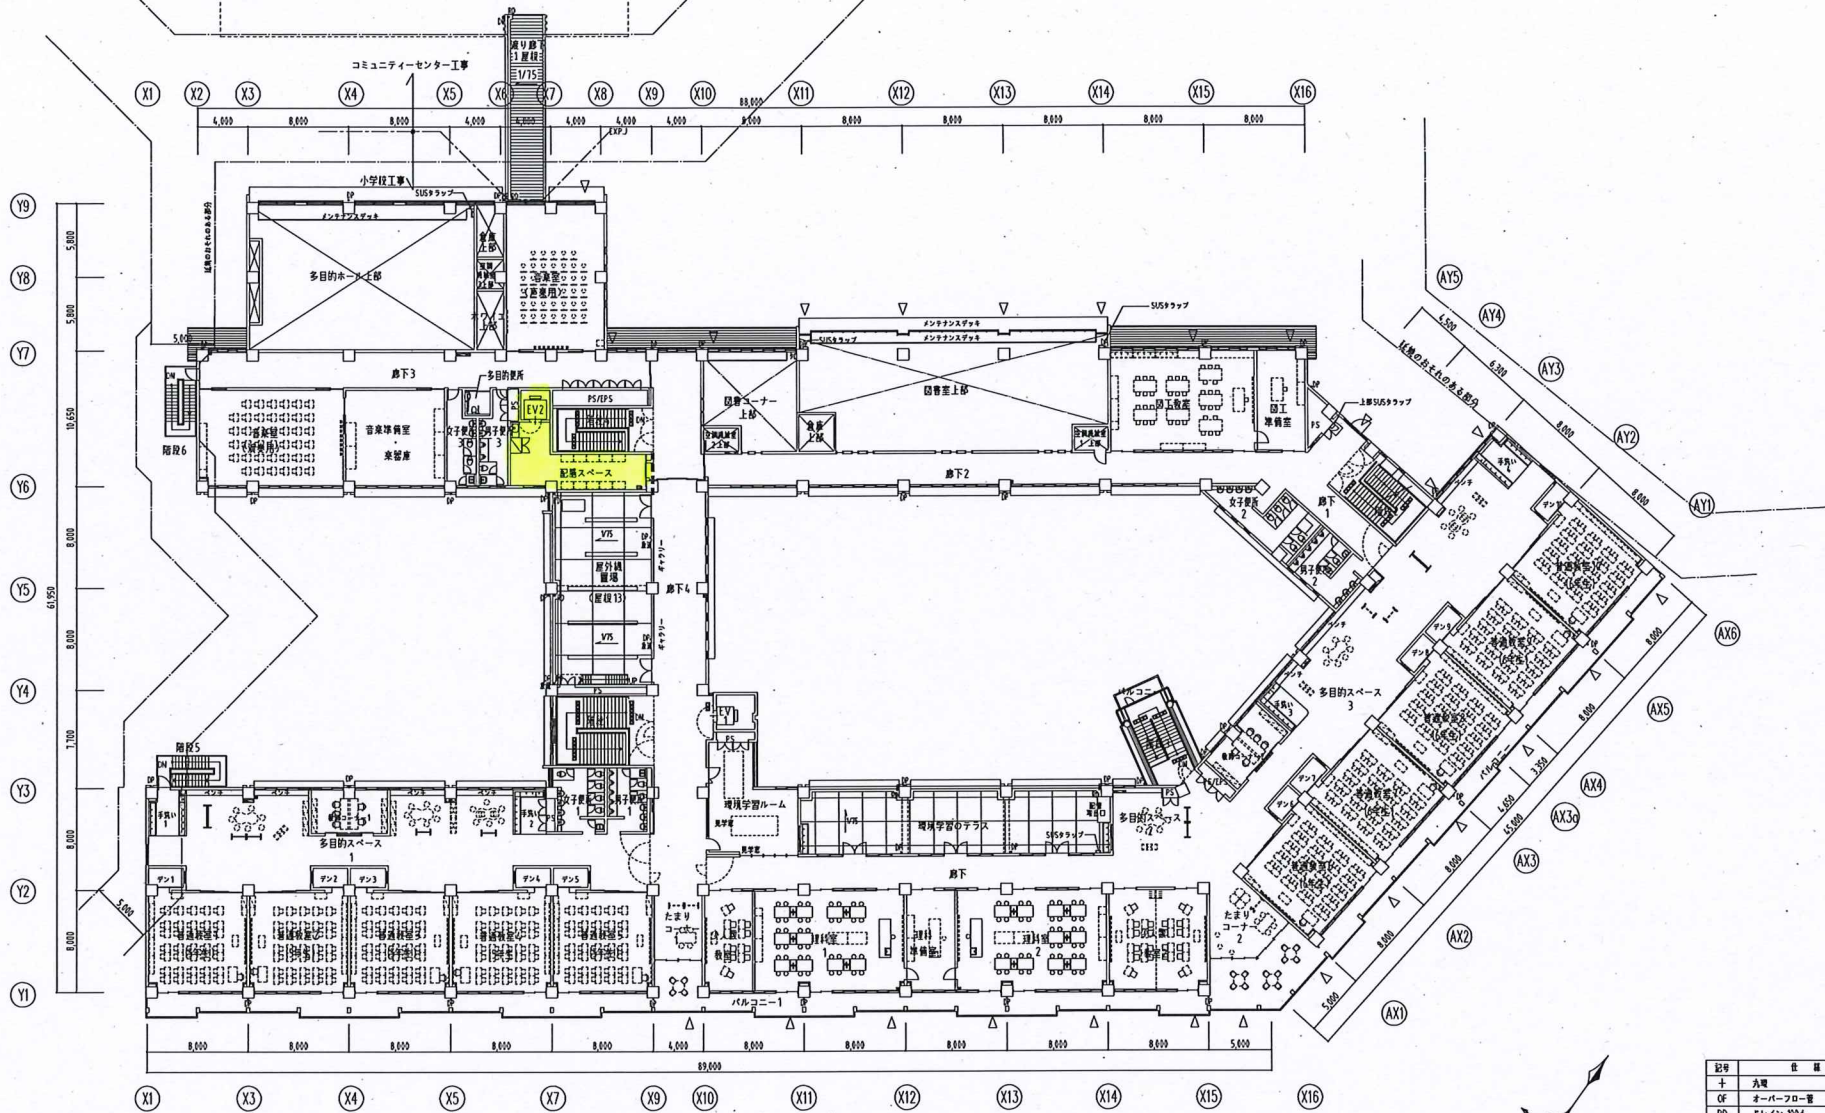

記号	説明
+	丸電
OF	オーバードレー
RD	ドレーン 100φ
DP	直線 100φ
◇	金所
V	非常用出入口設置
■	置戸換気
□	消火器


revisions					

近江八幡市

戸田建設・建築事務所エヌピーオー・松田平田設計
異業種特定建設工事共同企業体

project no.	近江八幡市金田小学校等整備業務 (小学校)
date	2010年1月
designed by	松田平田設計
drawn by	松田平田設計
checked by	

3階平面図	
scale	A1:1/200 A3:1/400

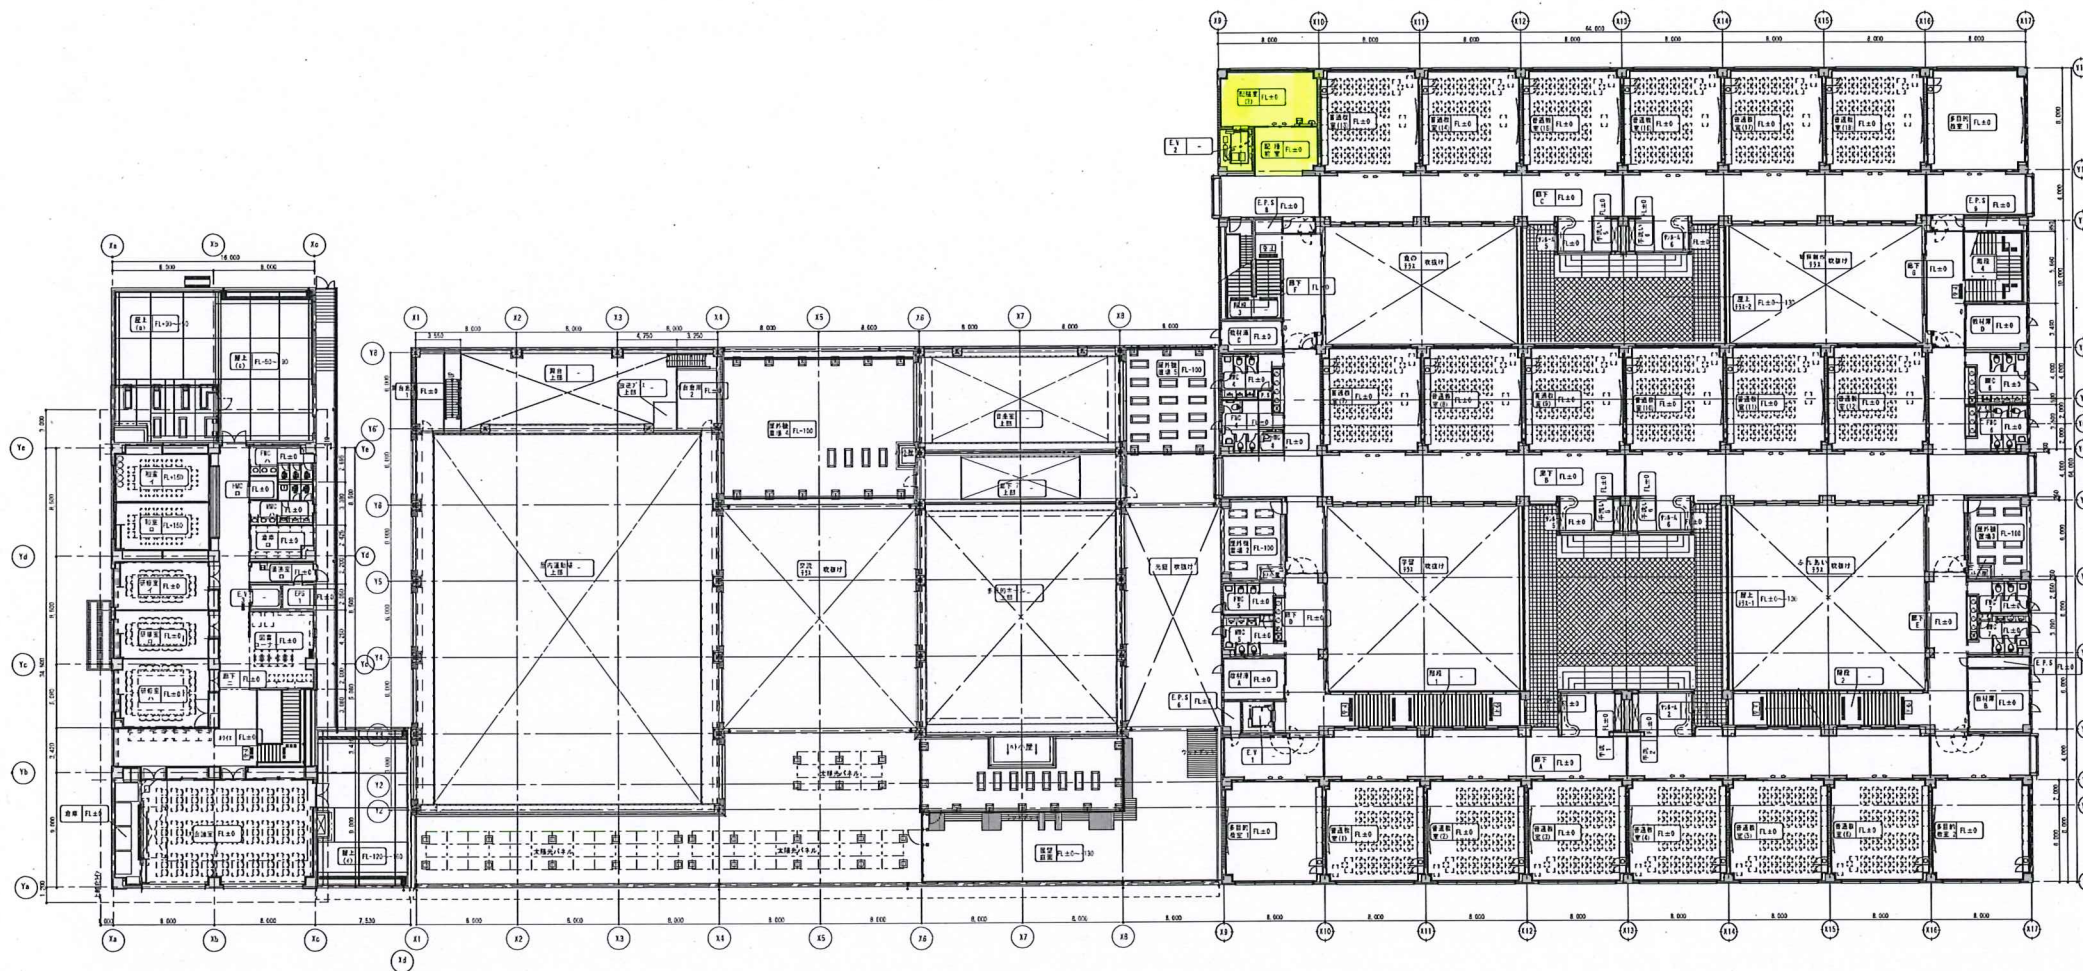

竣工図

株式会社 石本建築事務所
 Ishimoto Architectural & Engineering Firm, Inc.


完成図作成 (施工者名) 日付 2016.03.31
 監理技師名 監理技師 大森 邦男
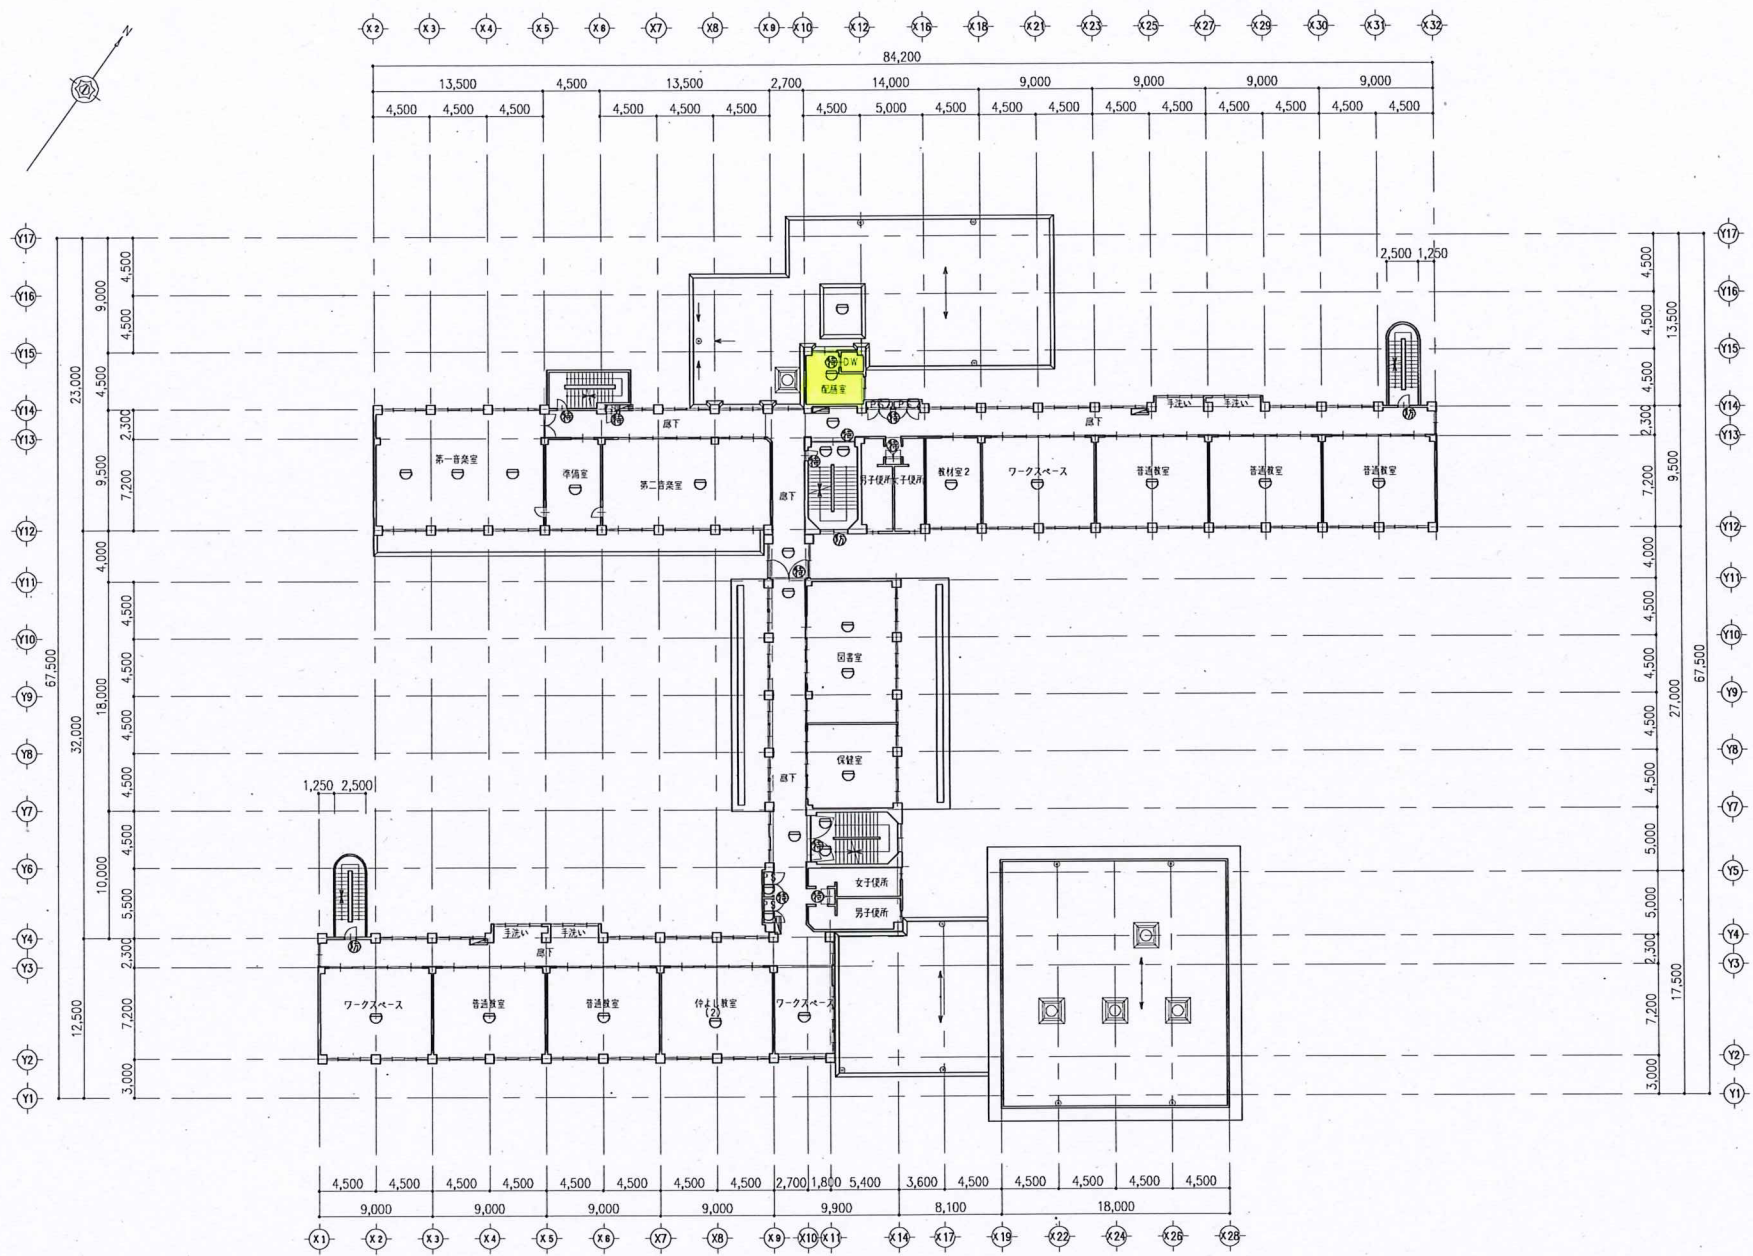近江八幡市	記事 定期建築計画書に基づき作成 都市産業部建築課 平成26年02月21日作成 平成 年 月 日 修正 平成 年 月 日 修正	施設名称 桐原東小学校 (校舎) 図面名称 2階平面図	図面サイズ A3 縮尺 1/400	図面番号 03/08
----------------------------------	---	---	---	------------------------------------

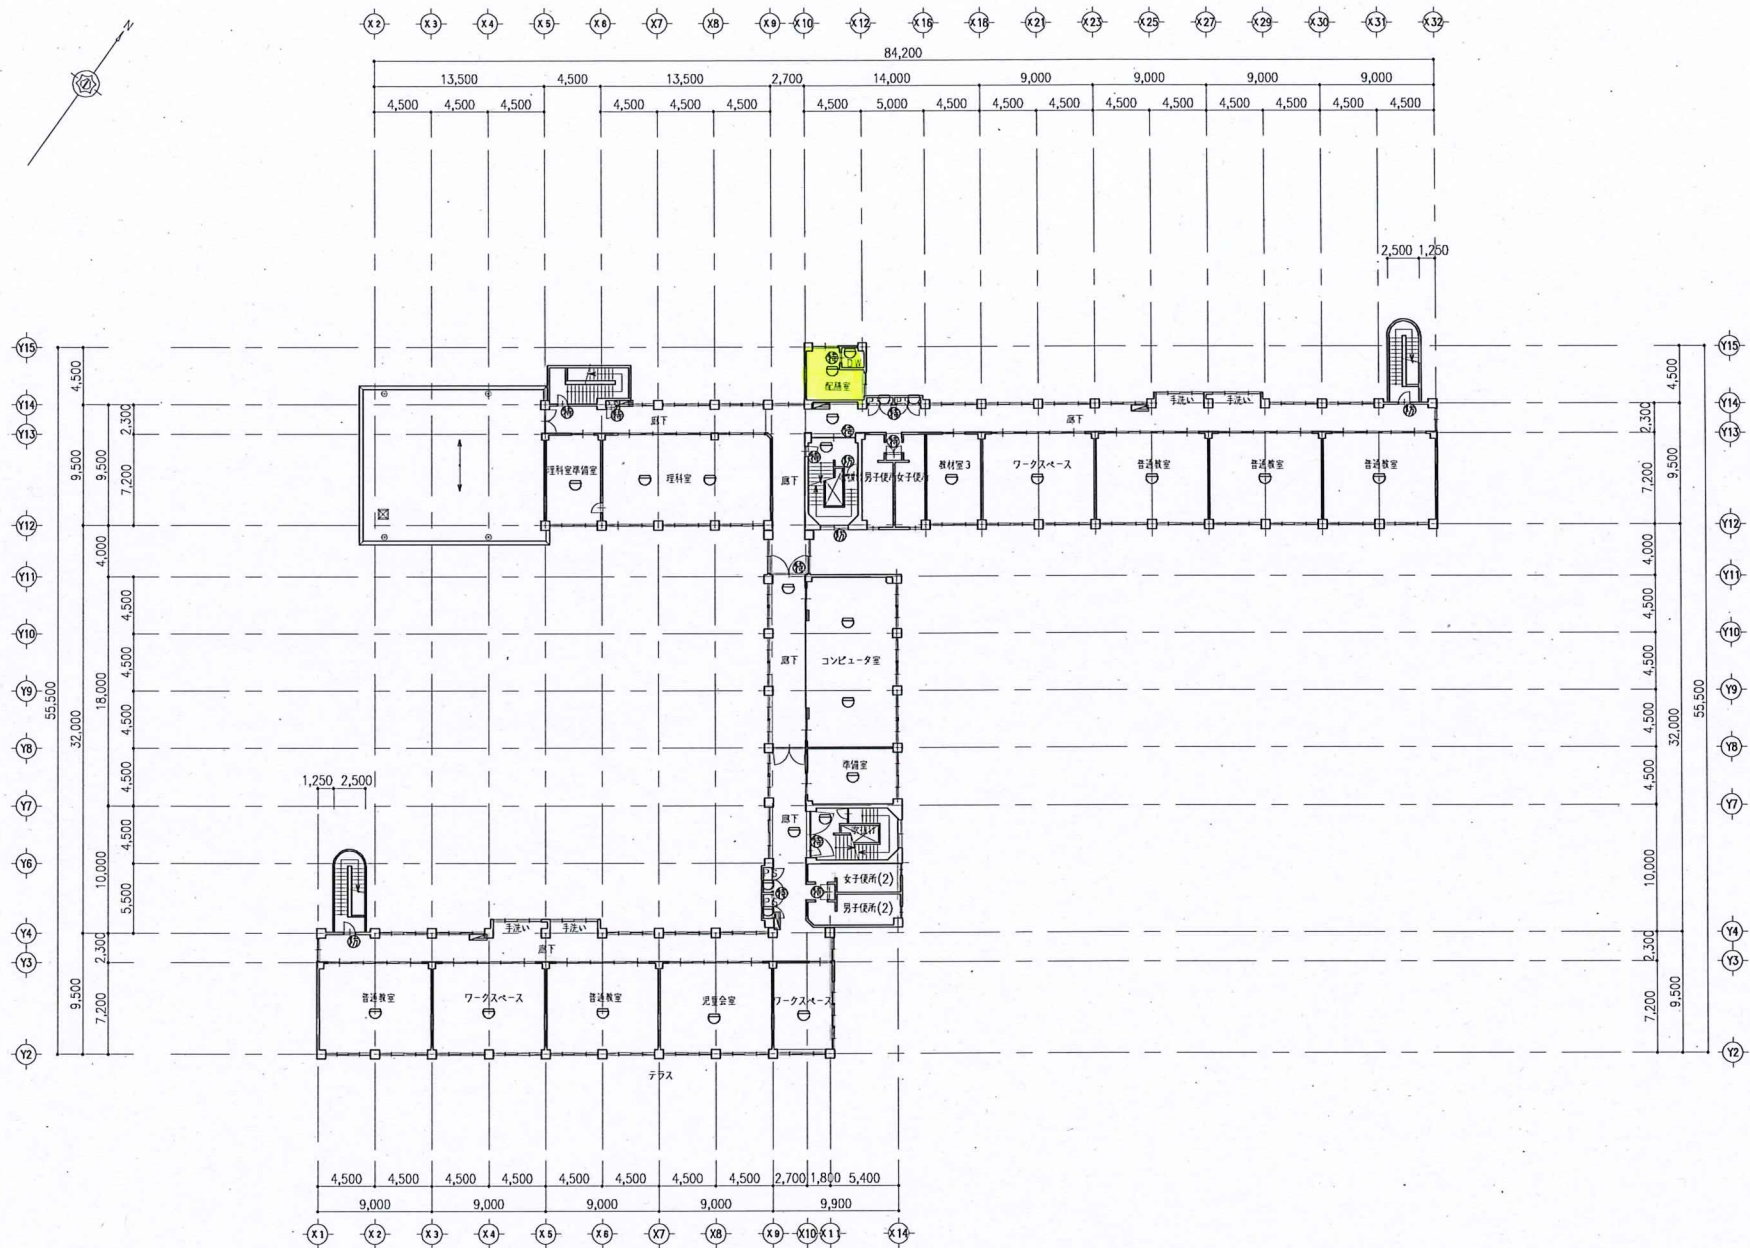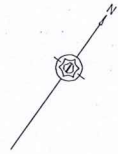

000 鉄骨 0 自動火災報知器 1 屋内消火栓 2 非常用照明 3 特定防火設備 4 防火設備 (1) 撮影場所・撮影方向

近江八幡市

記事 定期点検区画等により作成

都市産業局建築課

平成26年02月21日作成

平成 年 月 日 修正

平成 年 月 日 修正

施設名称

桐原東小学校 (校舎)


図面名称


3階平面図



図面サイズ
A3


縮尺
1/400

図面番号
04/08

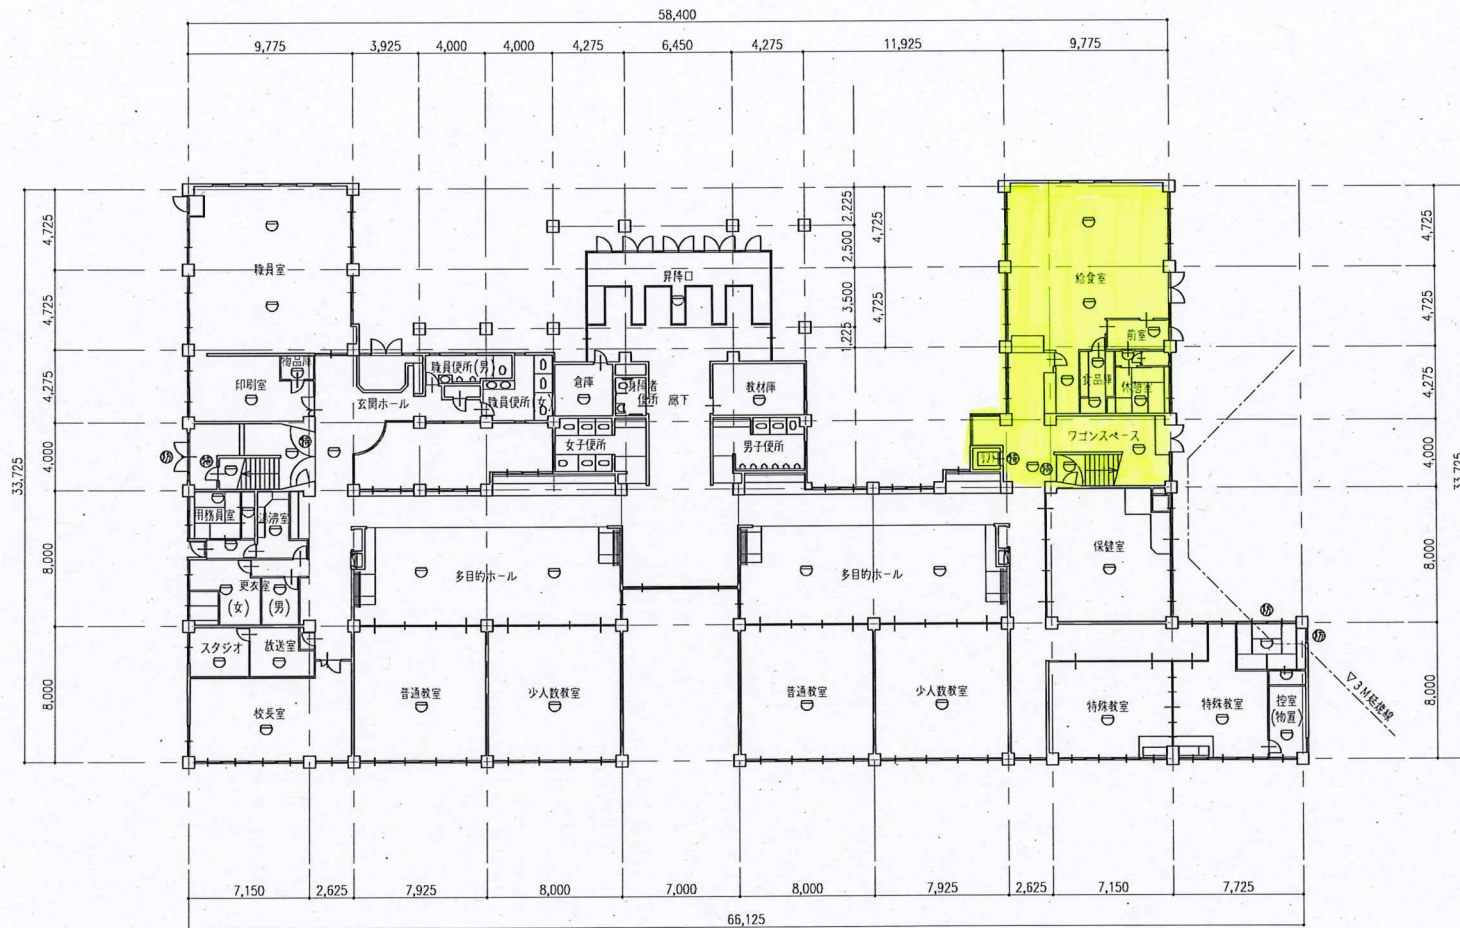

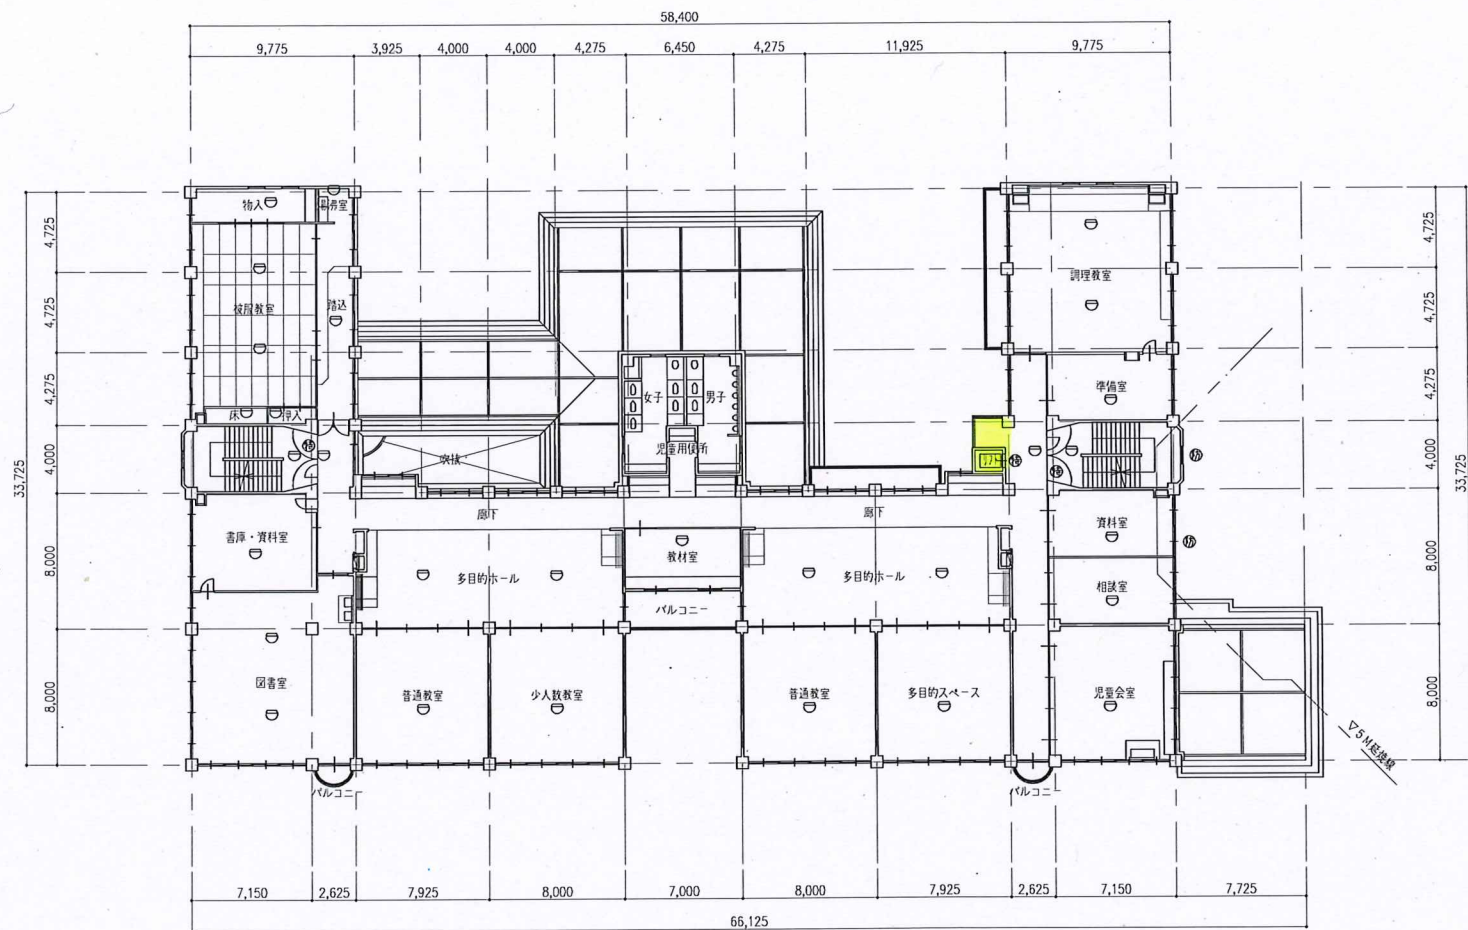

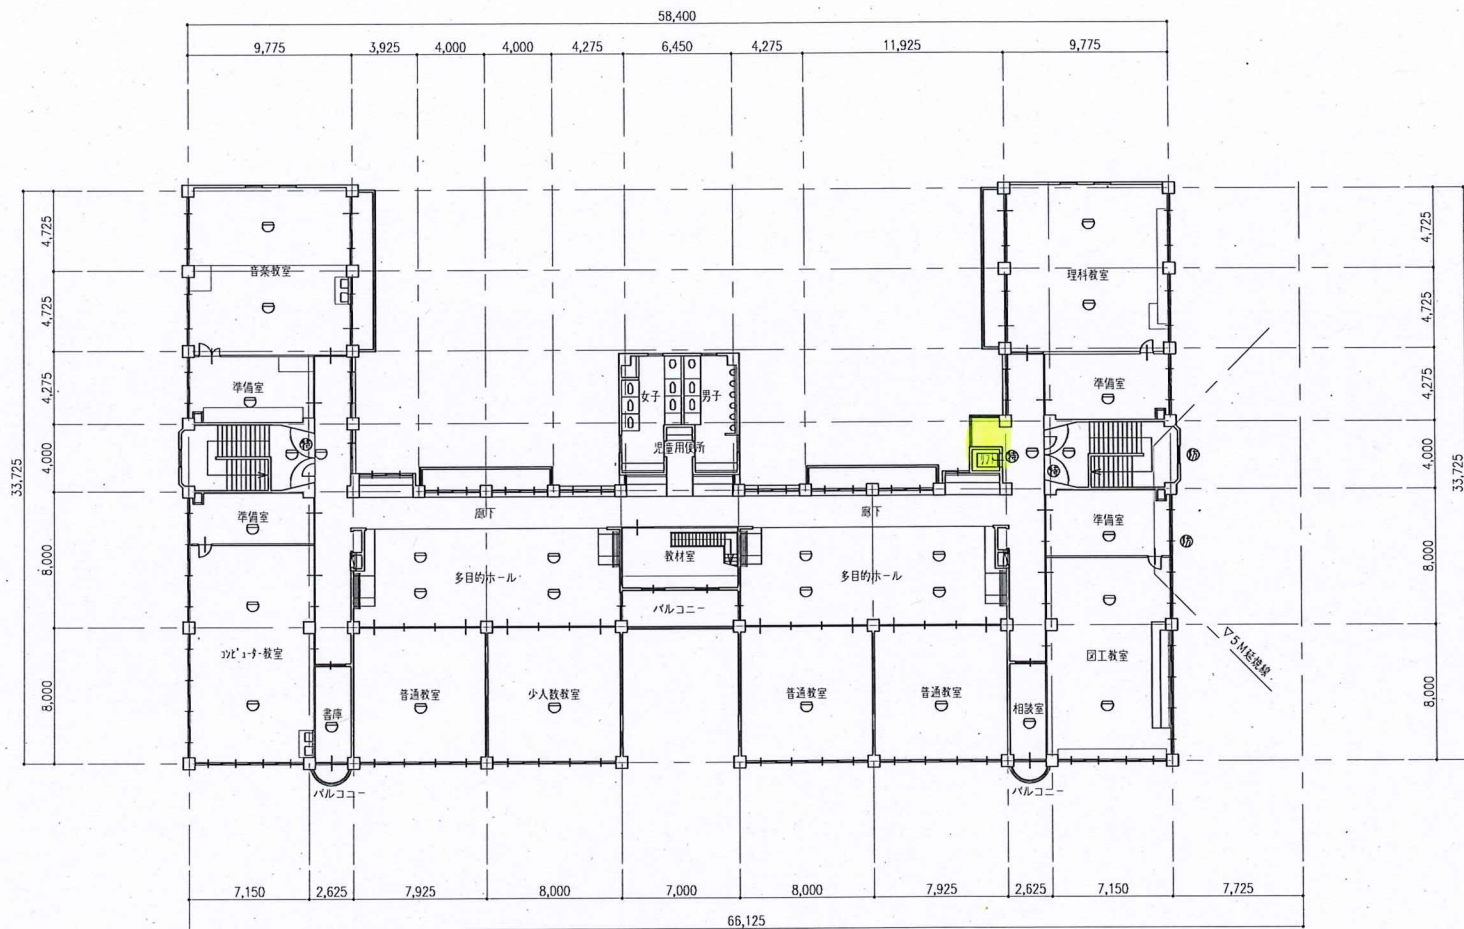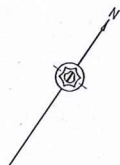

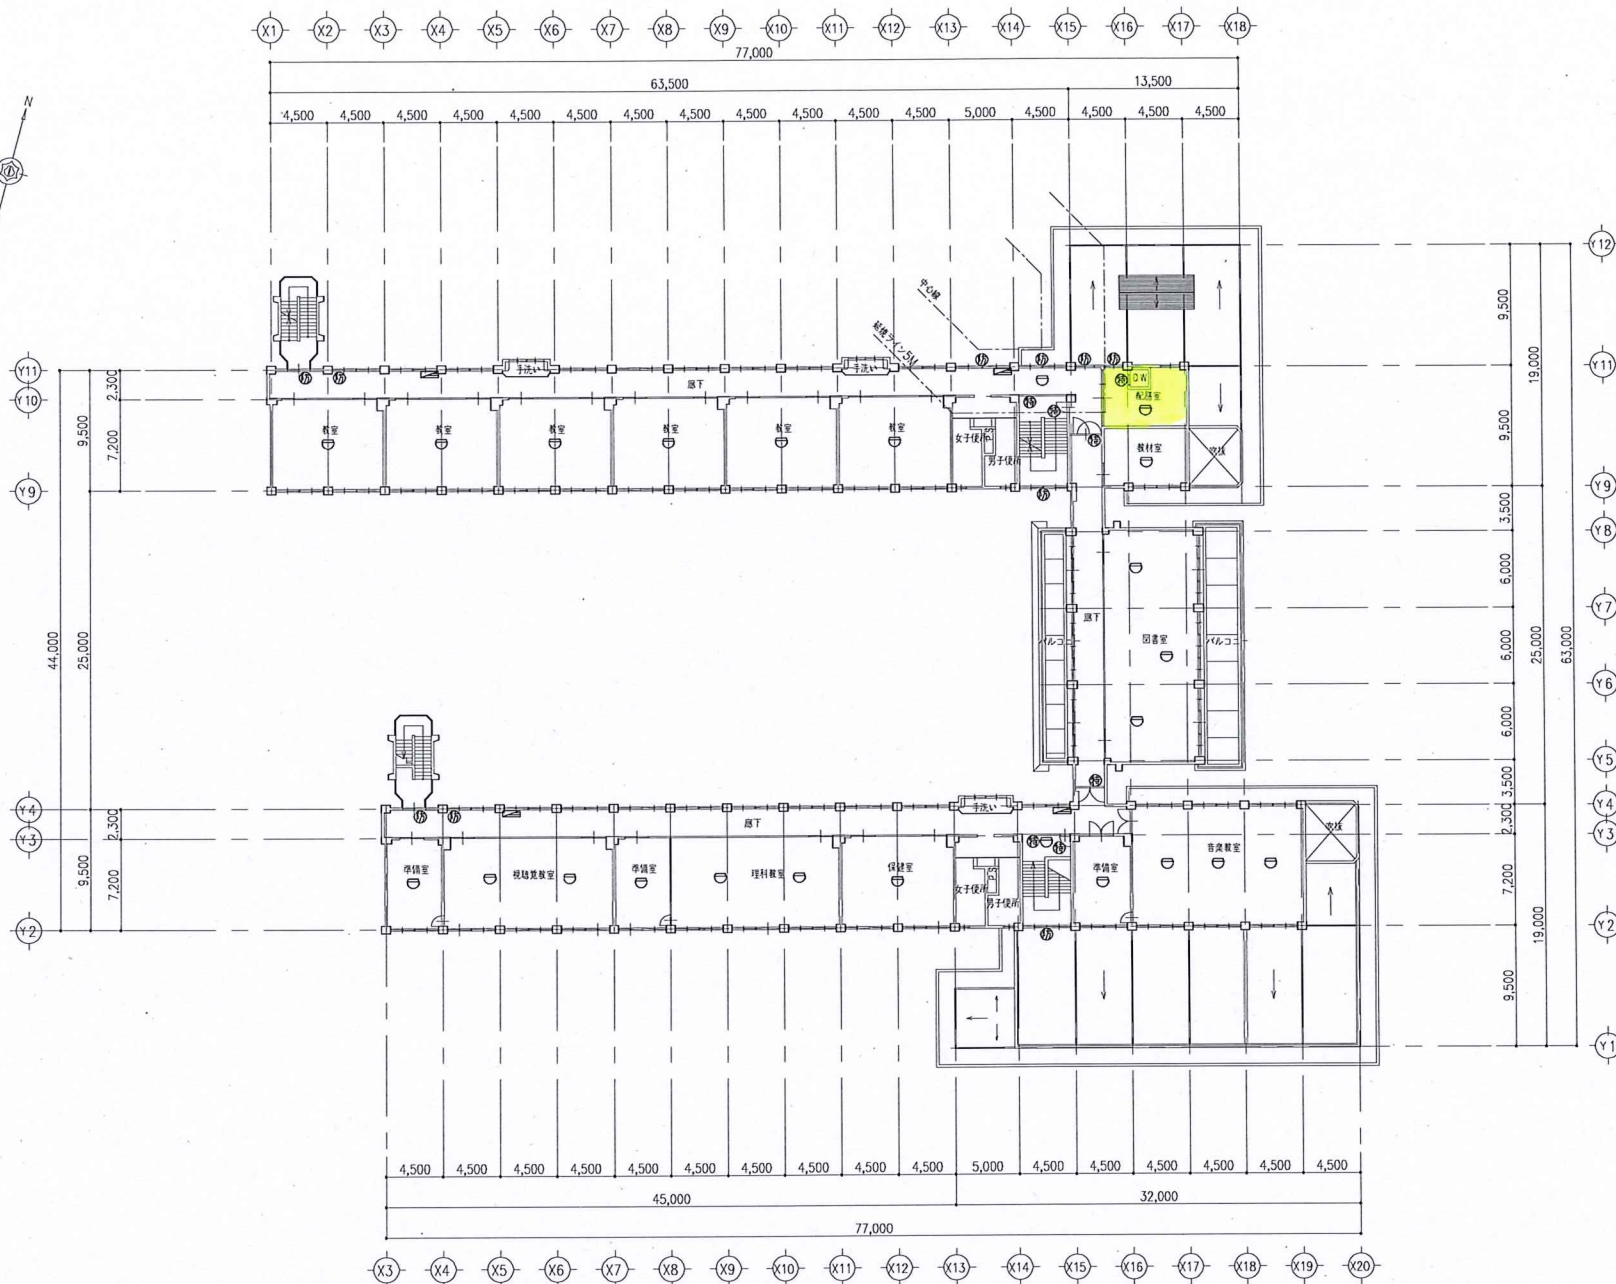

鉄骨造 自動火災報知器 屋内消火栓 非常用照明 特定防火設備 防火設備 (10) 撮影場所・撮影方向

近江八幡市

記事 定期造形室等により作成

都市産業部建築課

平成 年 月 日 作成
平成 年 月 日 修正
平成 年 月 日 修正

出典

施設名称

北里小学校

図面名称

校舎棟2階平面図

図面サイズ


A3

縮尺

1/400

図面番号

03/08

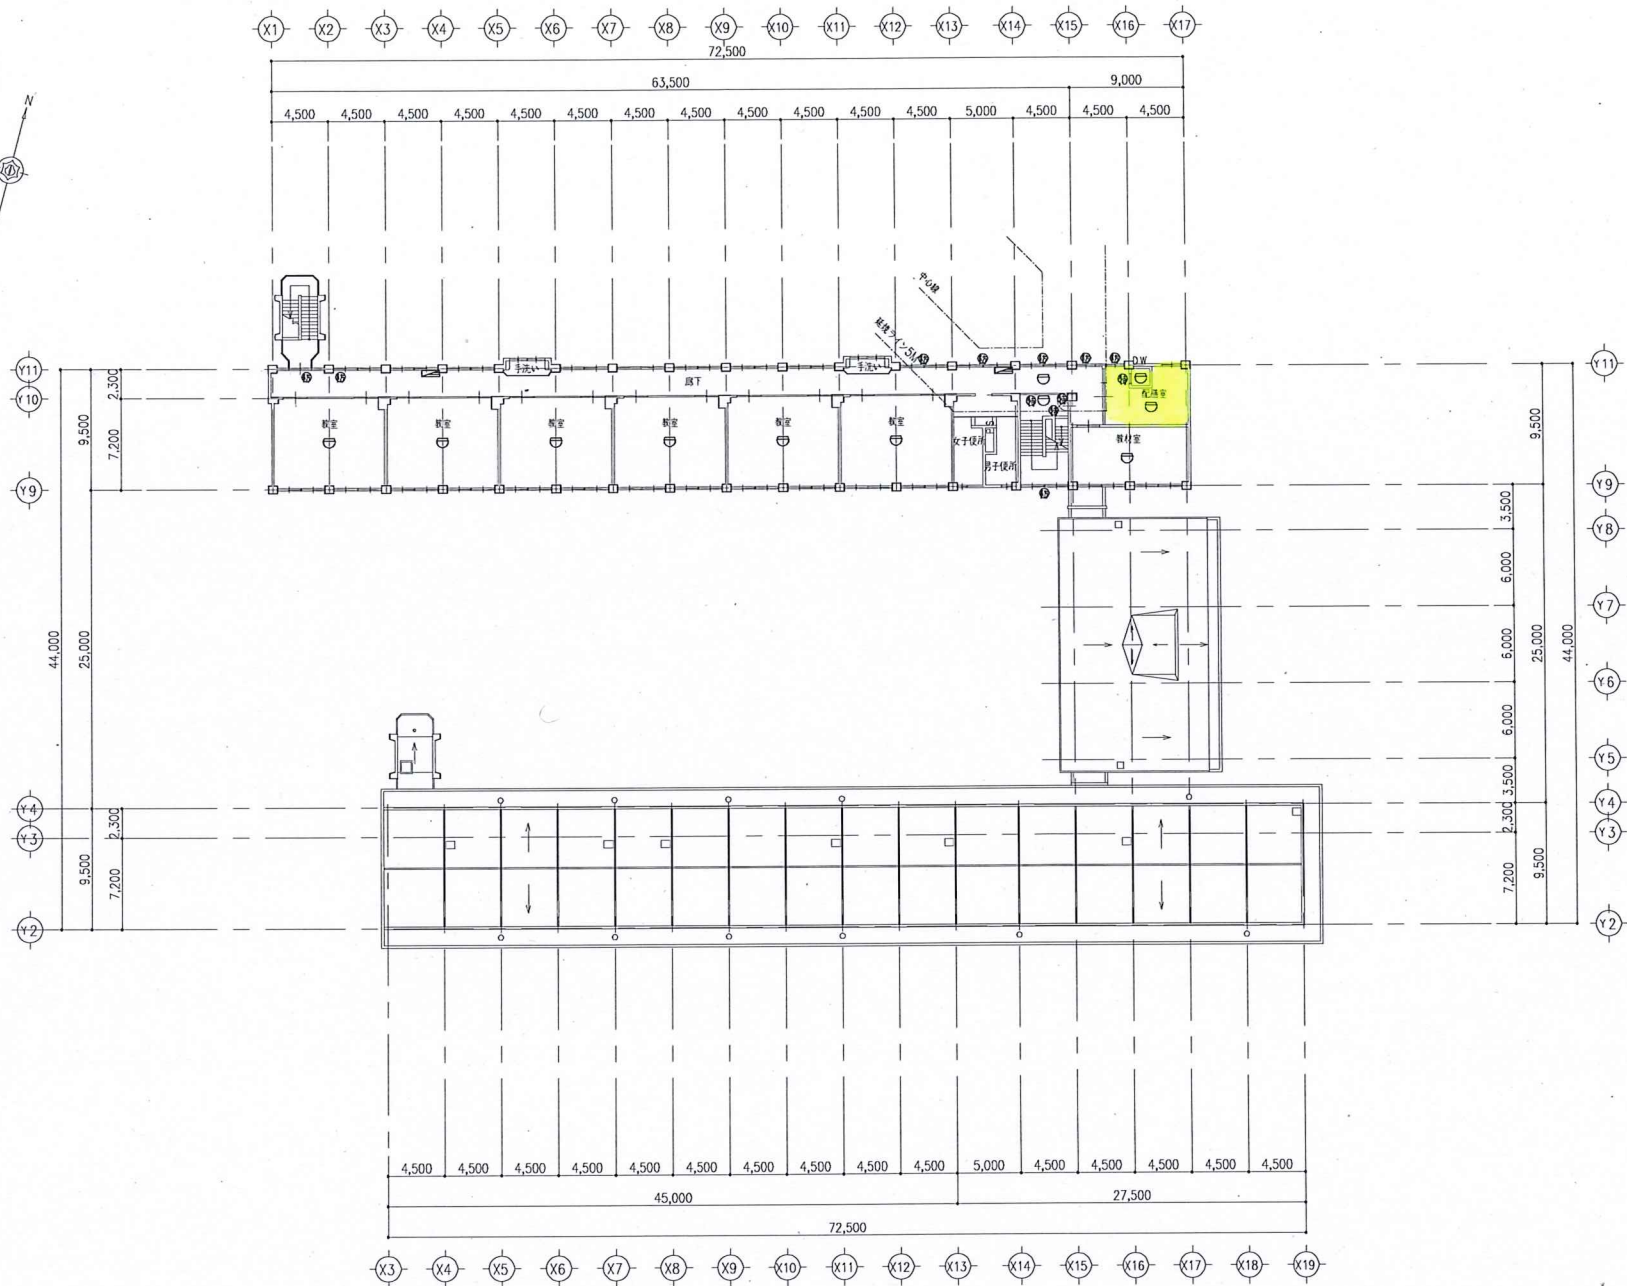

① 誘導灯 ② 自動火災報知器 ③ 屋内消火栓 ④ 非常用照明 ⑤ 特定防火設備 ⑥ 防火設備 ⑦ 撮影場所・撮影方向

近江八幡市

記号 定規・定規・定規等により作成

都市計画建築課

平成 年 月 日 作成

平成 年 月 日 修正

平成 年 月 日 修正

施設名称

北里小学校

図面名称

校舎棟3階平面図

図面サイズ


A3

縮尺

1/400

図面番号

04/08

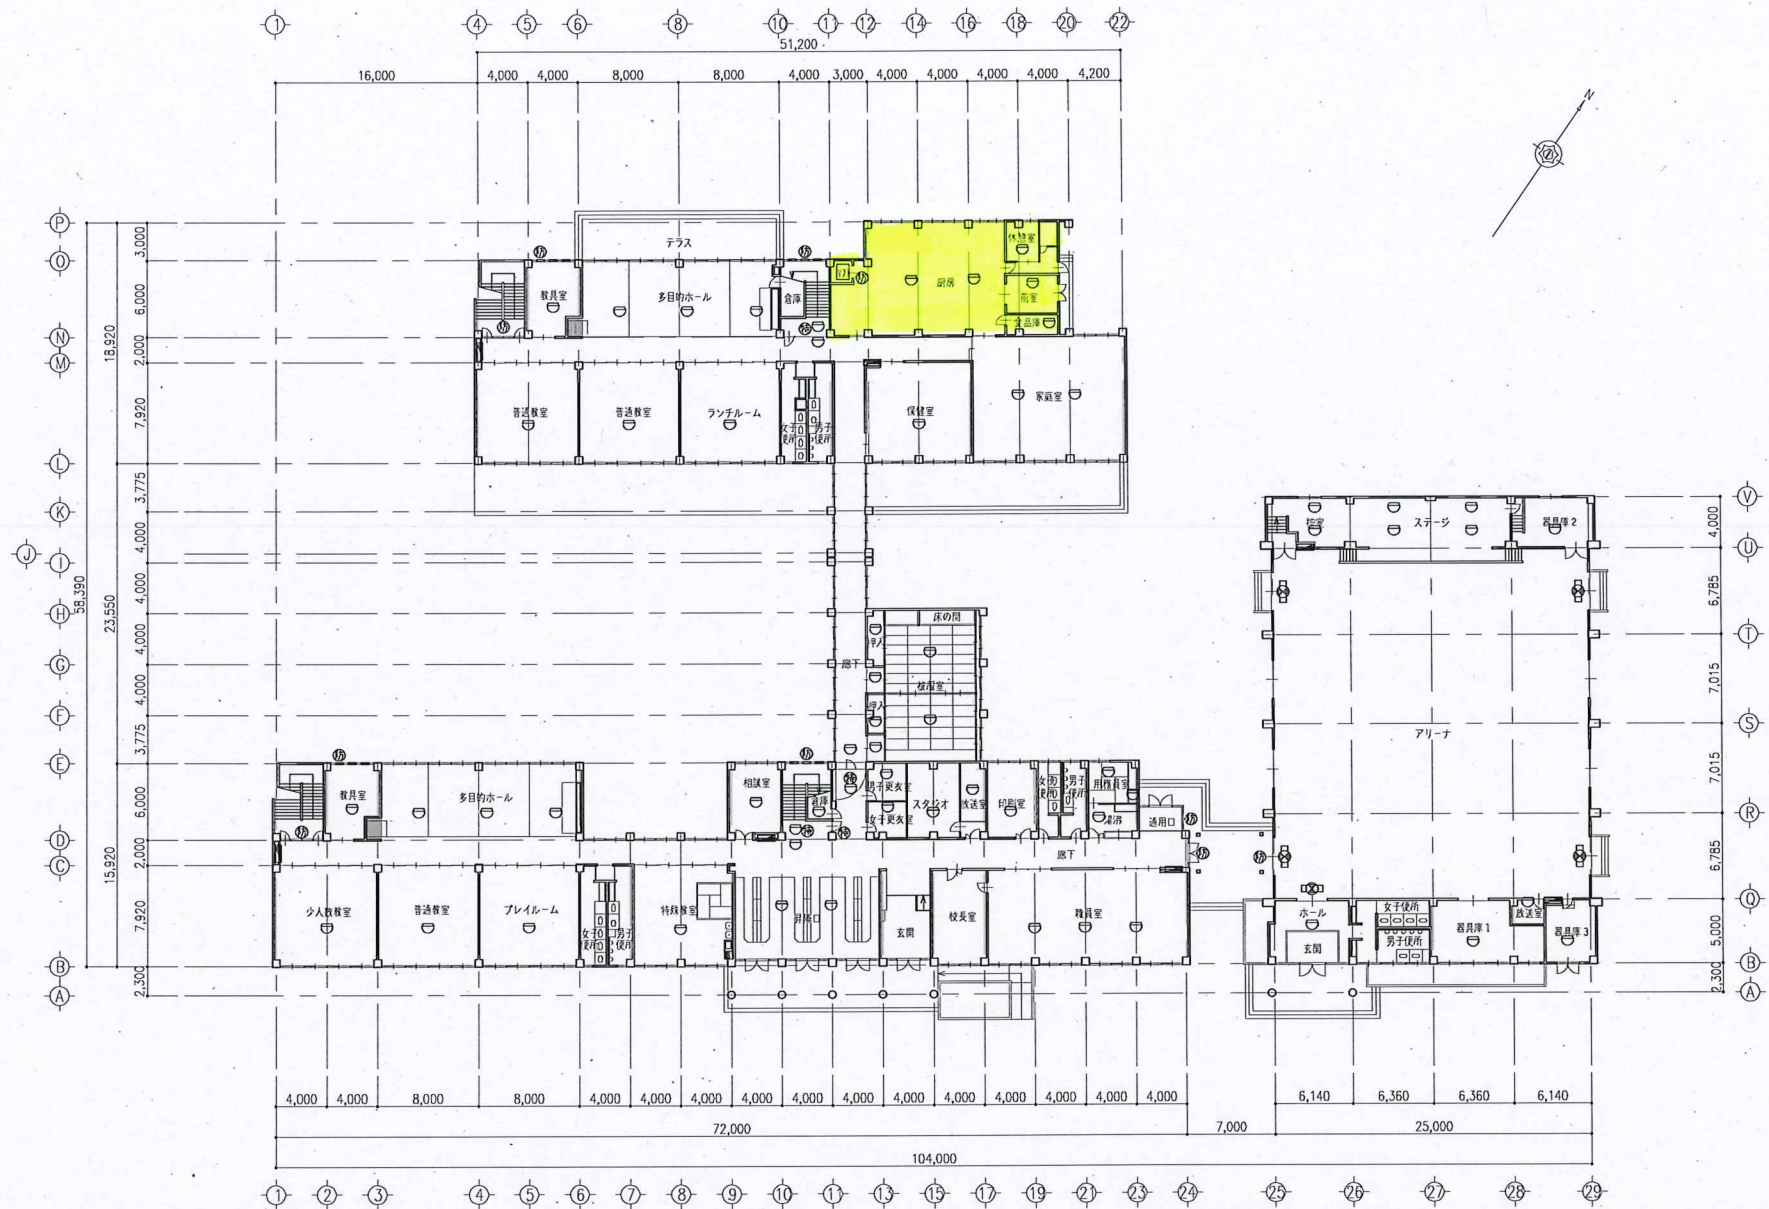

☐ 誘導灯 ☐ 自動火災報知器 ☐ 屋内消火栓 ☐ 非常用照明 ☐ 特定防火設備 ☐ 防火設備 ☐ 撮影場所・撮影方向

近江八幡市

記事 変更内容加算等により作成

都市産業部建築課

平成25年05月16日作成

平成 年 月 日 修正

平成 年 月 日 修正

校舎名称

武佐小学校

図面名称

1階平面図

図面サイズ


A3

縮尺


1/400

図面番号


02/08

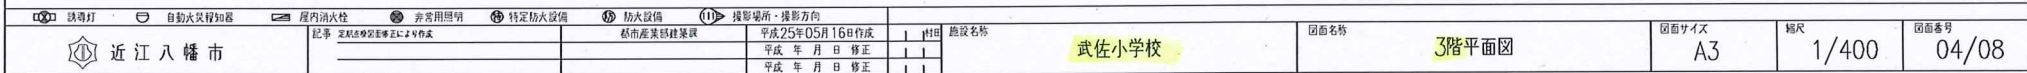

点検結果図

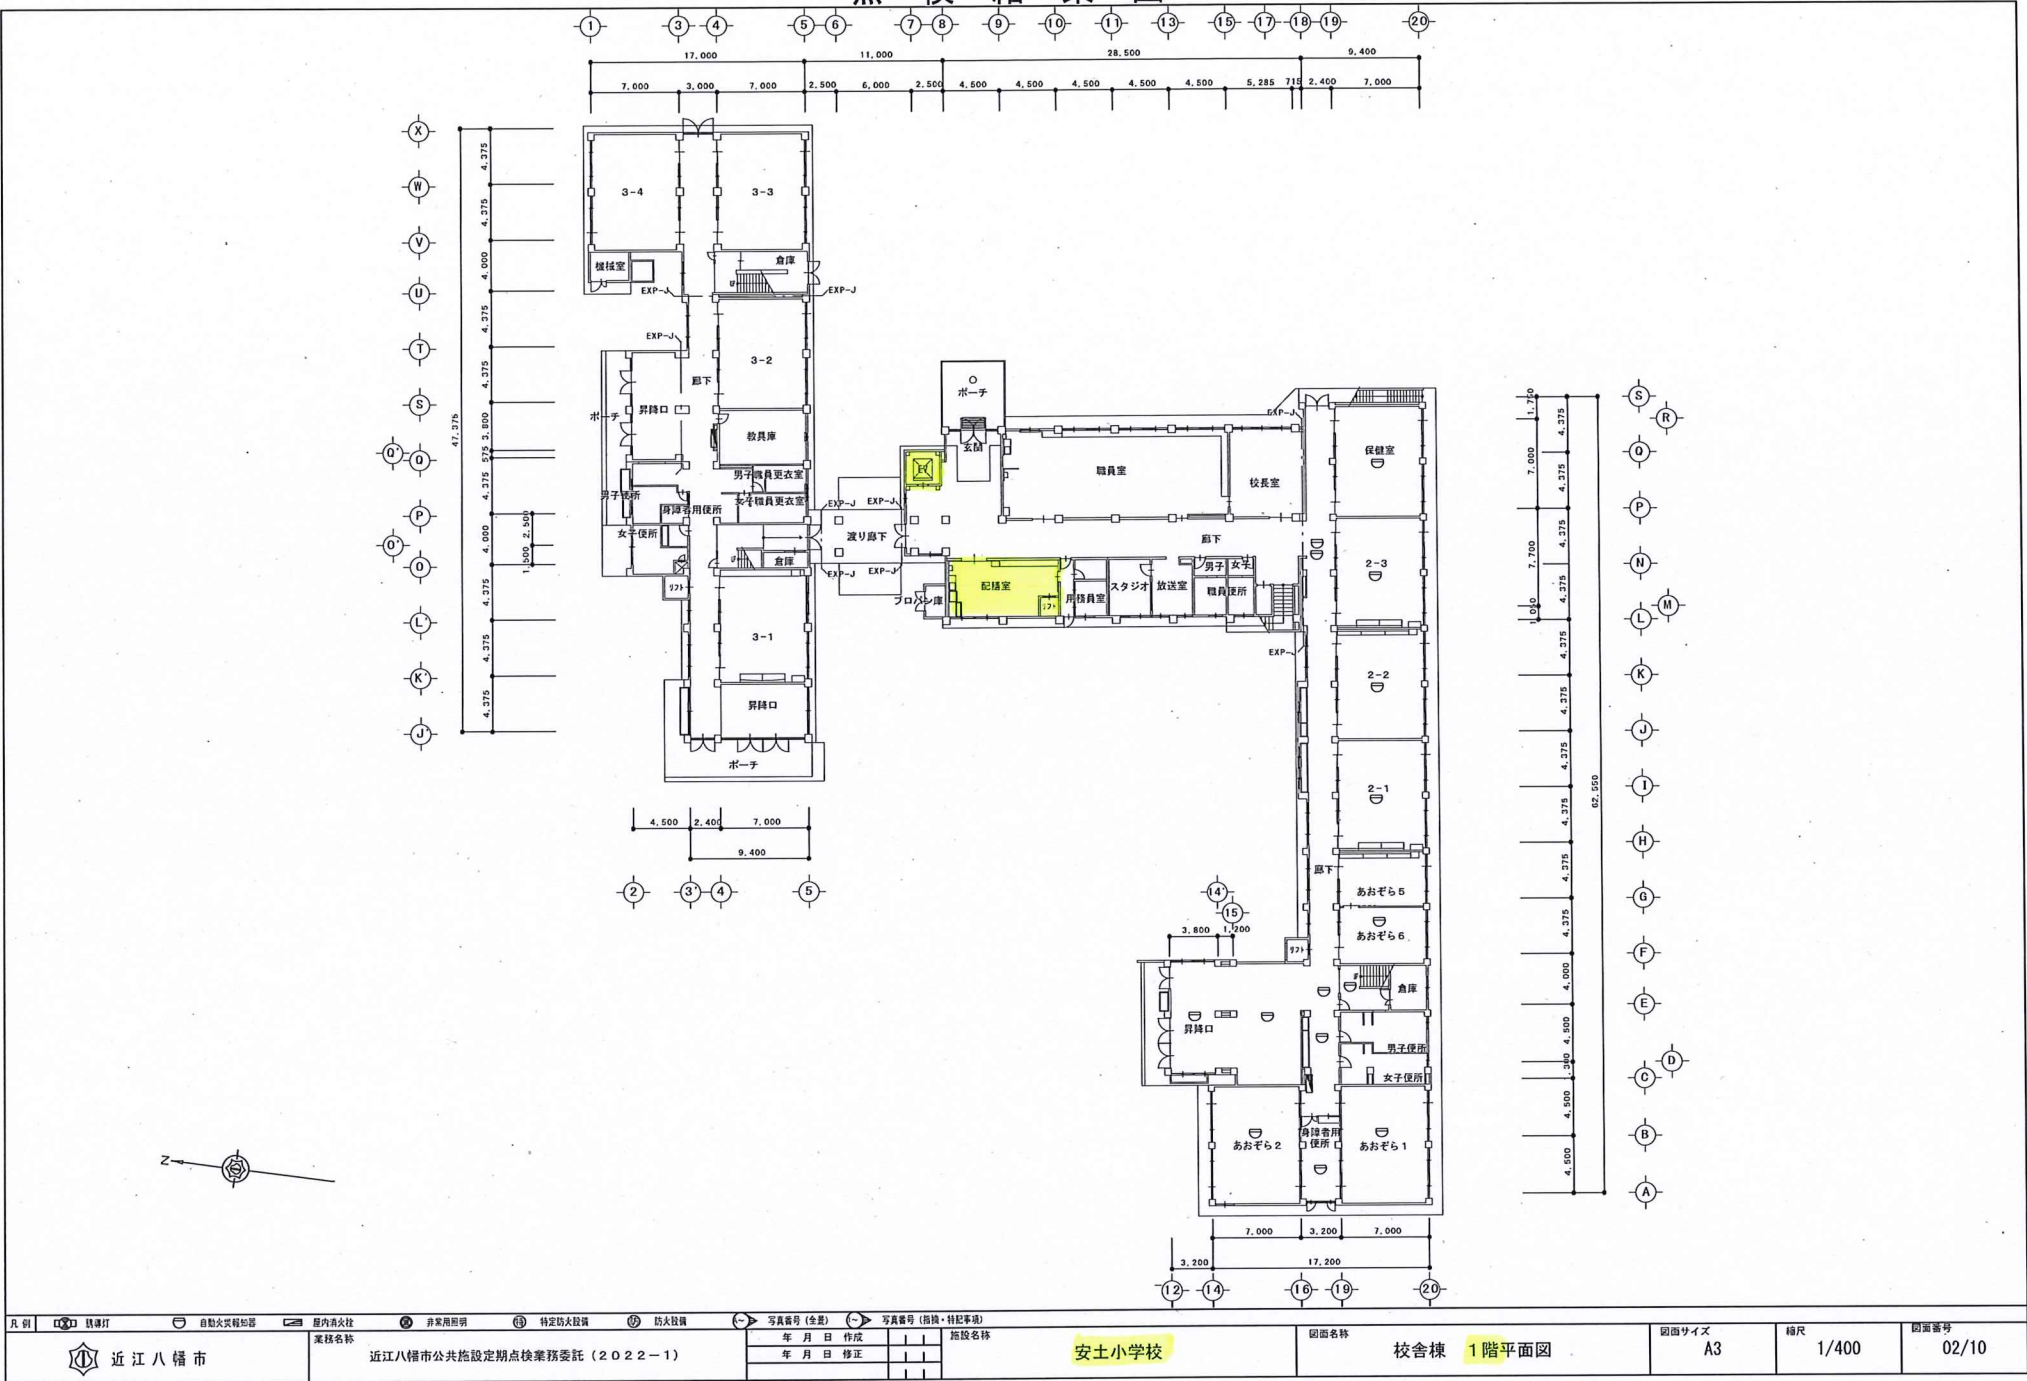

点検結果図

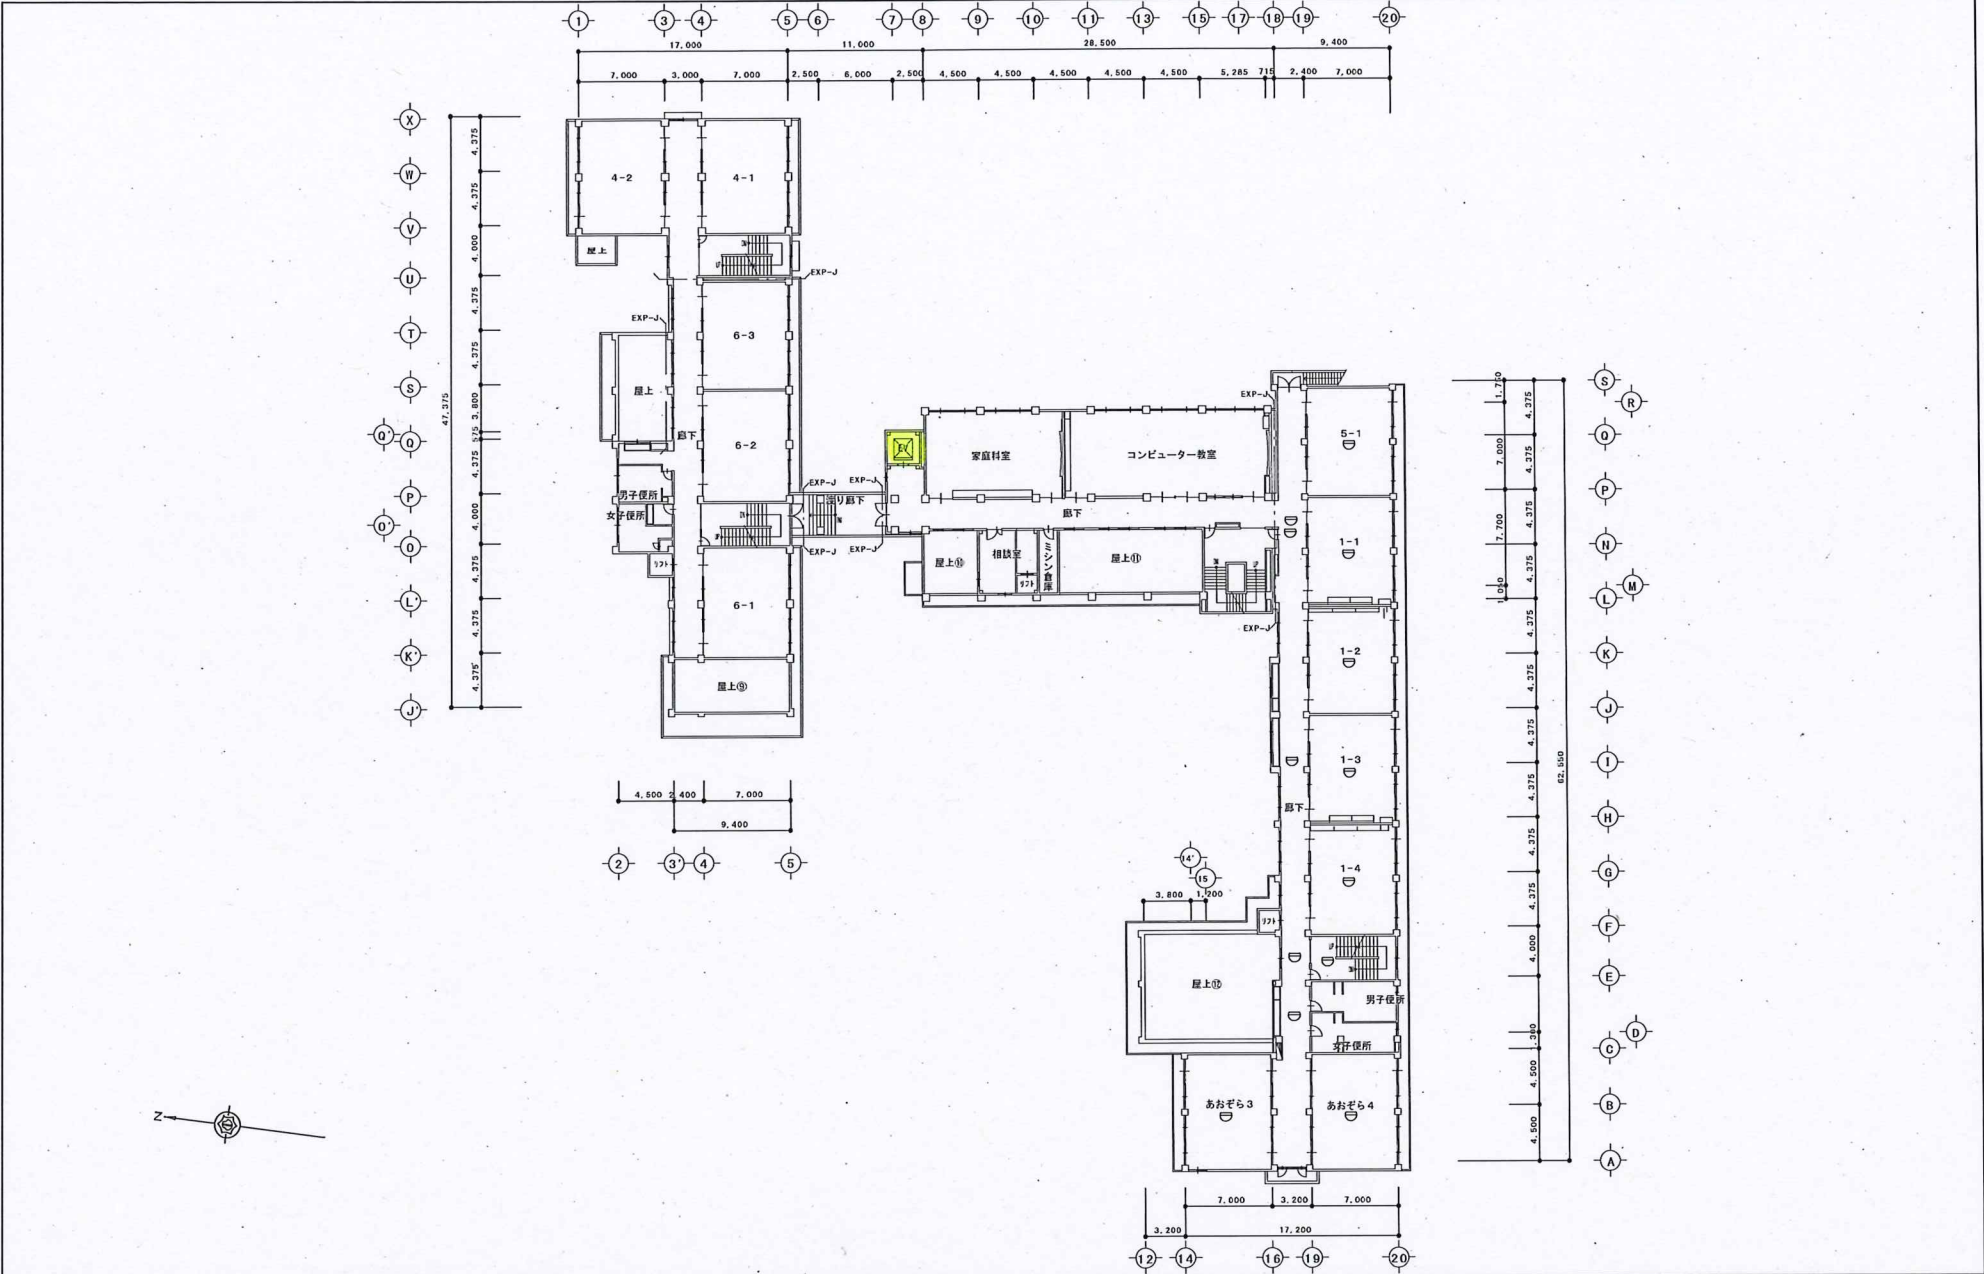

近江八幡市		業務名称		写真番号 (全室)		写真番号 (指検・特記事項)		図面名称		図面サイズ		縮尺		図面番号							
近江八幡市		近江八幡市公共施設定期点検業務委託 (2022-1)		年 月 日 作成		年 月 日 修正		安土小学校		校舎棟 2階平面図		A3		1/400		03/10					

近江八幡市

業務名称 近江八幡市公共施設定期点検業務委託（2022-1）

年 月 日 作成	年 月 日 修正	施設名称
年 月 日 作成	年 月 日 修正	


安土小学校

図面名称	校舎棟 3階平面図
------	-----------

図面サイズ
A3

縮尺	1/400
----	-------

圖面番号
04/10

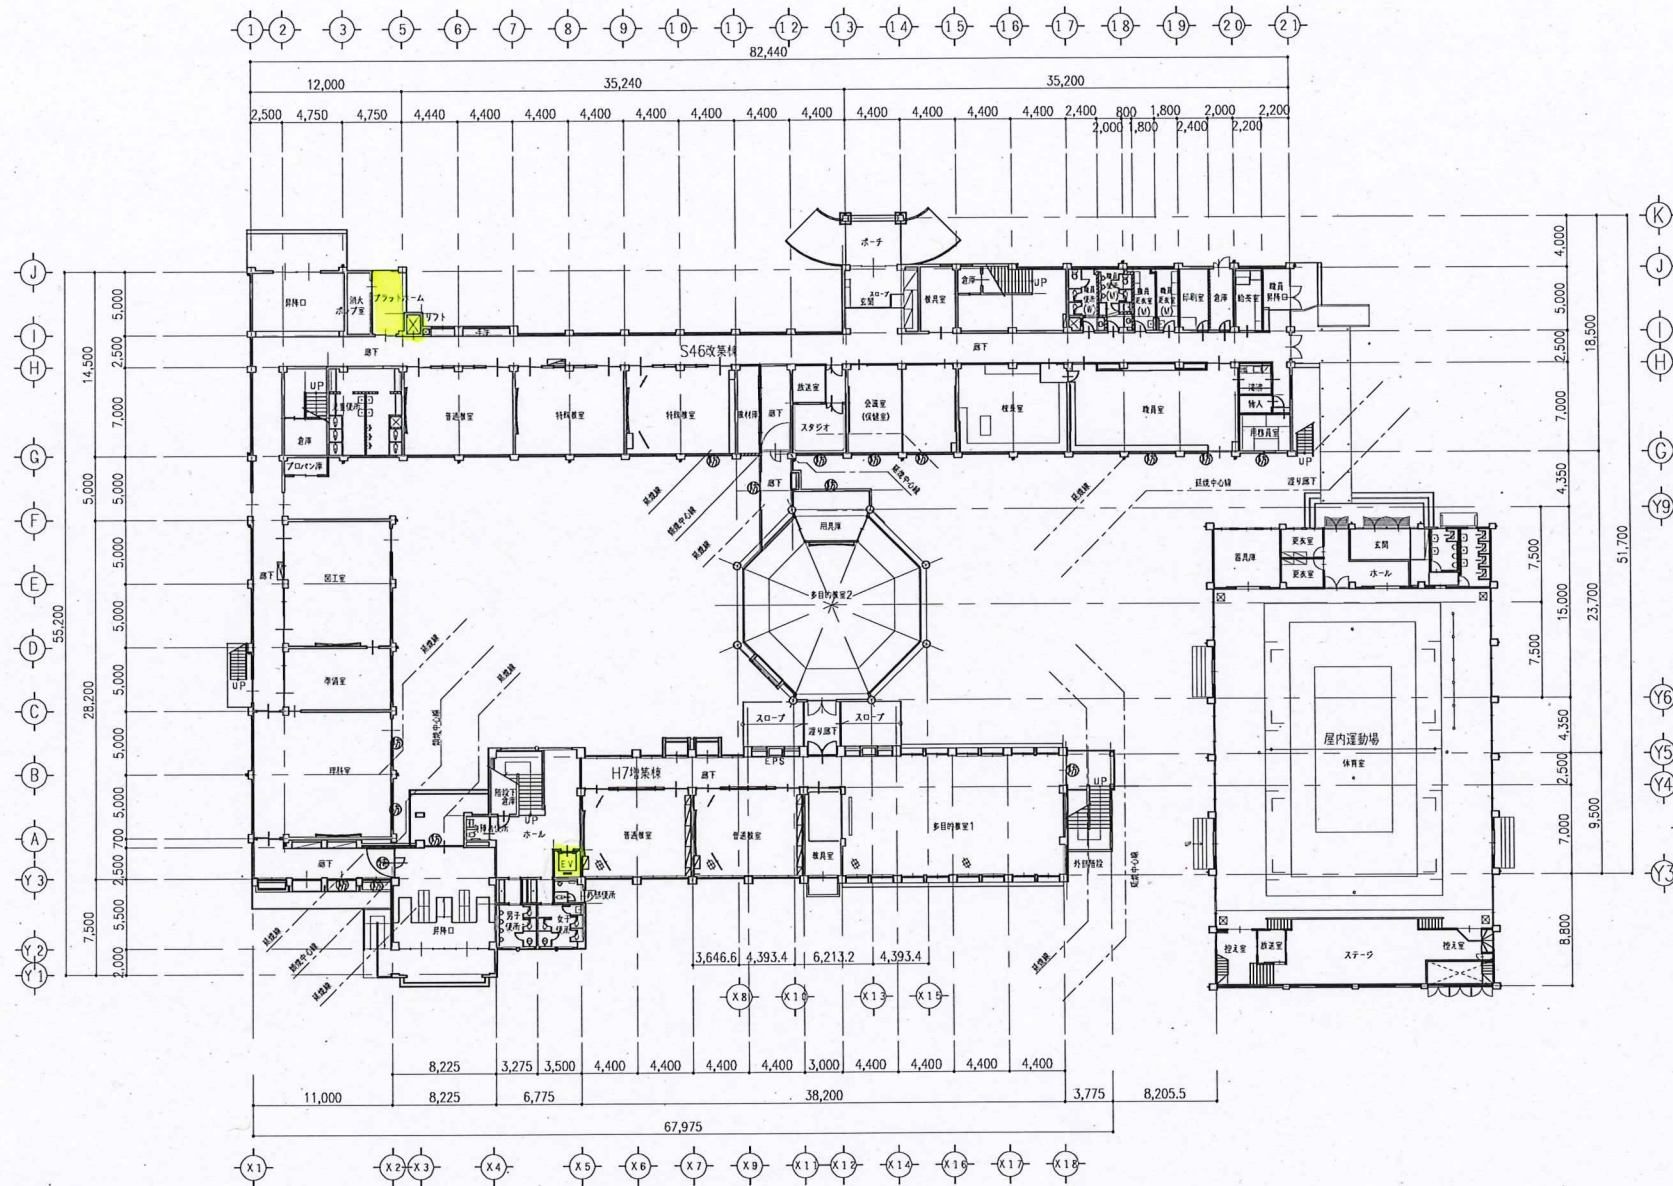

① 鉄骨造 ② 自動火災報知器 ③ 屋内消火栓 ④ 非常用照明 ⑤ 特定防火設備 ⑥ 防火設備 ⑦ 撮影場所・撮影方向

近江八幡市

記号

都市産業部建築課

平成25年06月08日作成

平成 年 月 日 修正

平成 年 月 日 修正

施設名称

老蘇小学校

図面名称

1階平面図

図面サイズ

A3


縮尺

1/400


図面番号

02/13

点検結果図

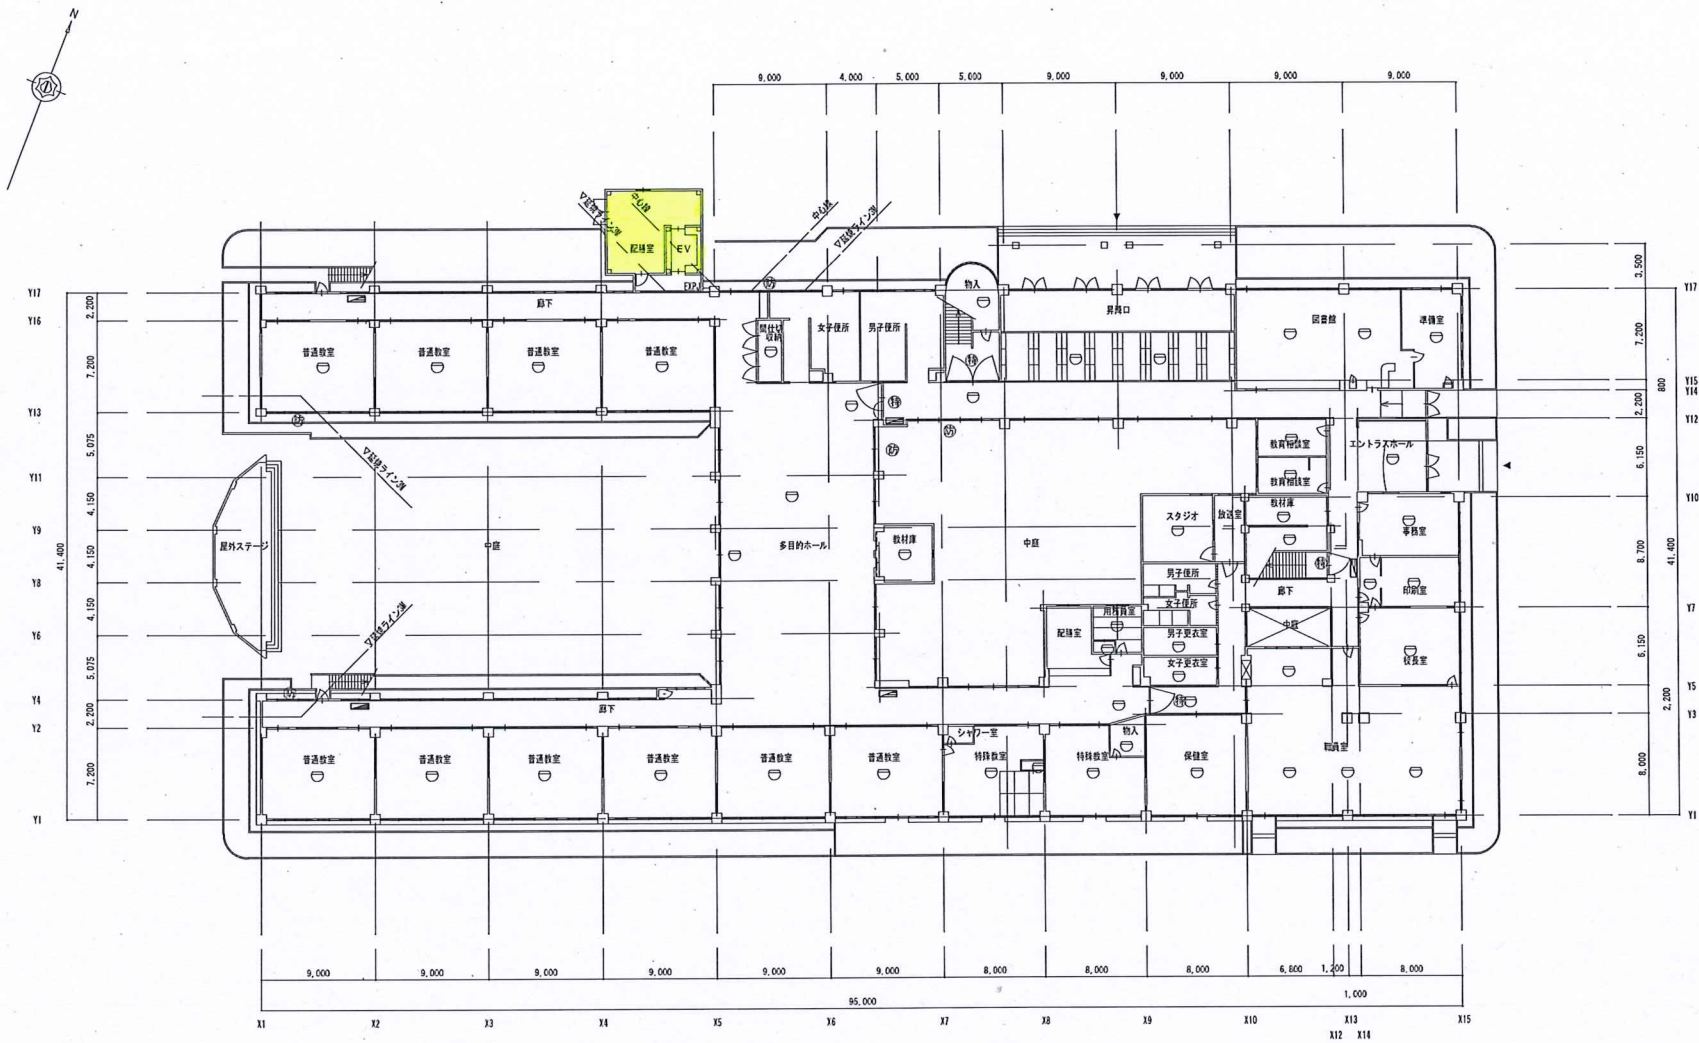


点検結果図

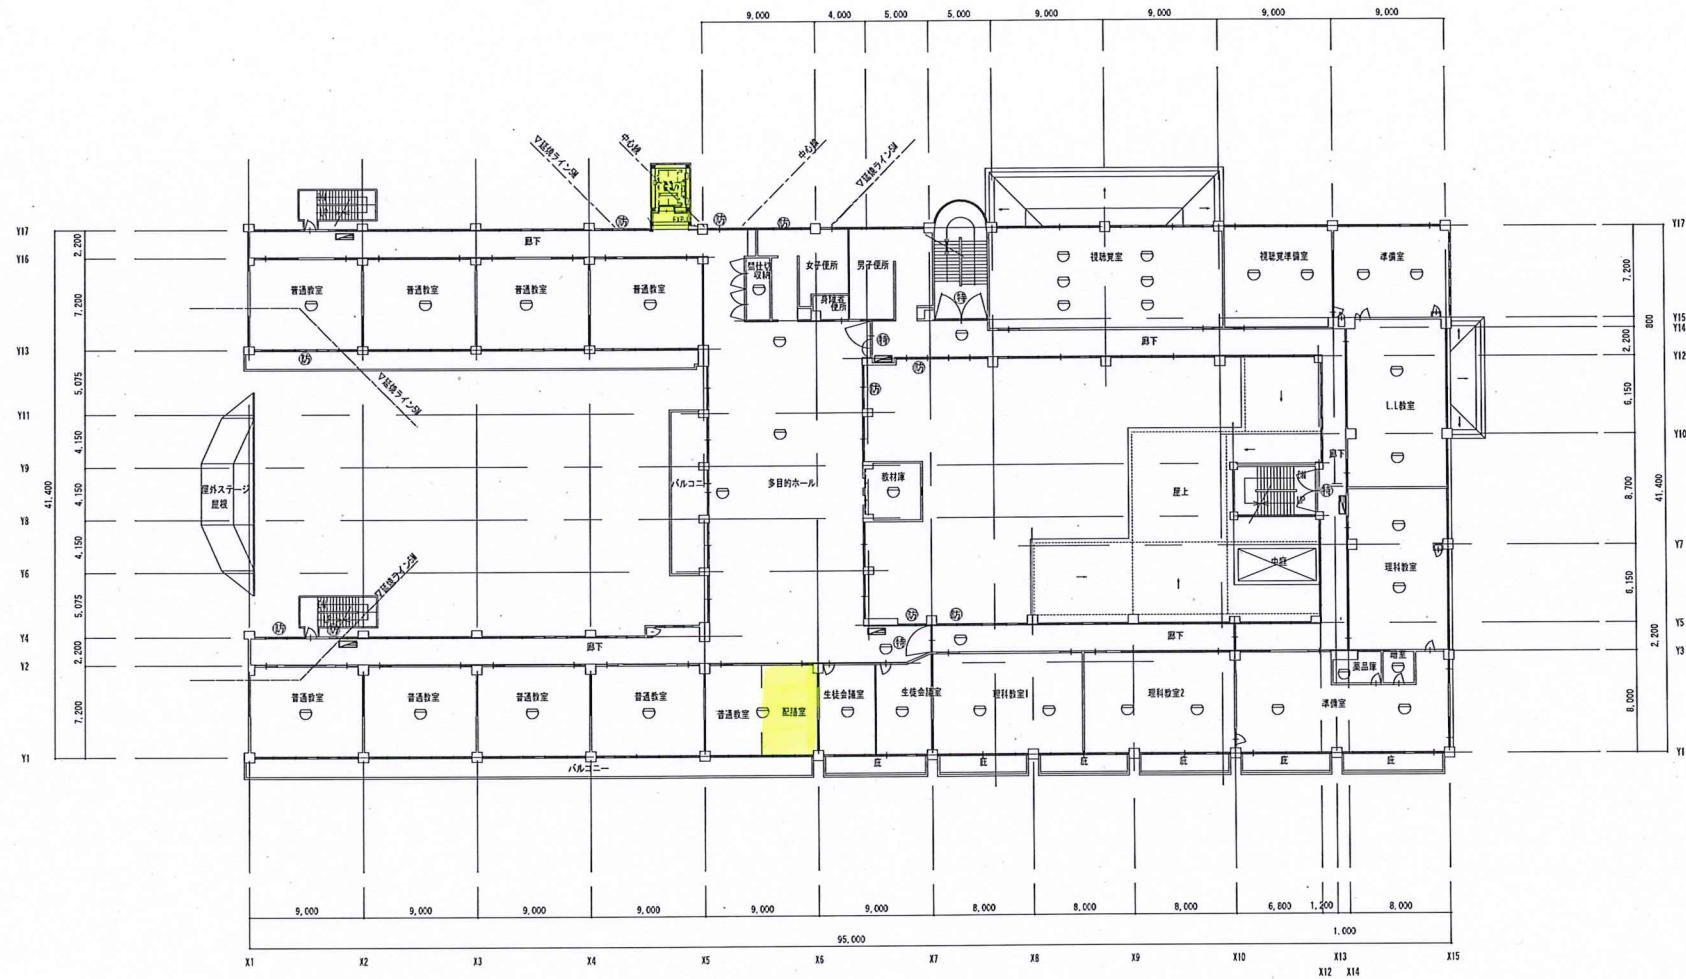


凡例	写真番号(全室)	写真番号(指針・配電等)	写真番号と同じ描注内容	仕上げ材の書き	クラック	仕上げ材の欠損	その他()										
	照明灯	自動火災検知器	煙感知機	非常用照明	非常用照明(蛍光灯)	特定防火設備(床断)	防火設備(窓断)	防火区画	修繕室	火気使用室	火気使用でない	無窓居室	壁紙の剥がれのある部分		防蟻区画		
登録名称		年 月 日		作成		点検業務		施設名称		国図名称		国図サイズ		縮尺		国図番号	
近江八幡市								八幡中学校		校舎棟 2階平面図		A3		1/400		03/10	

点検結果図

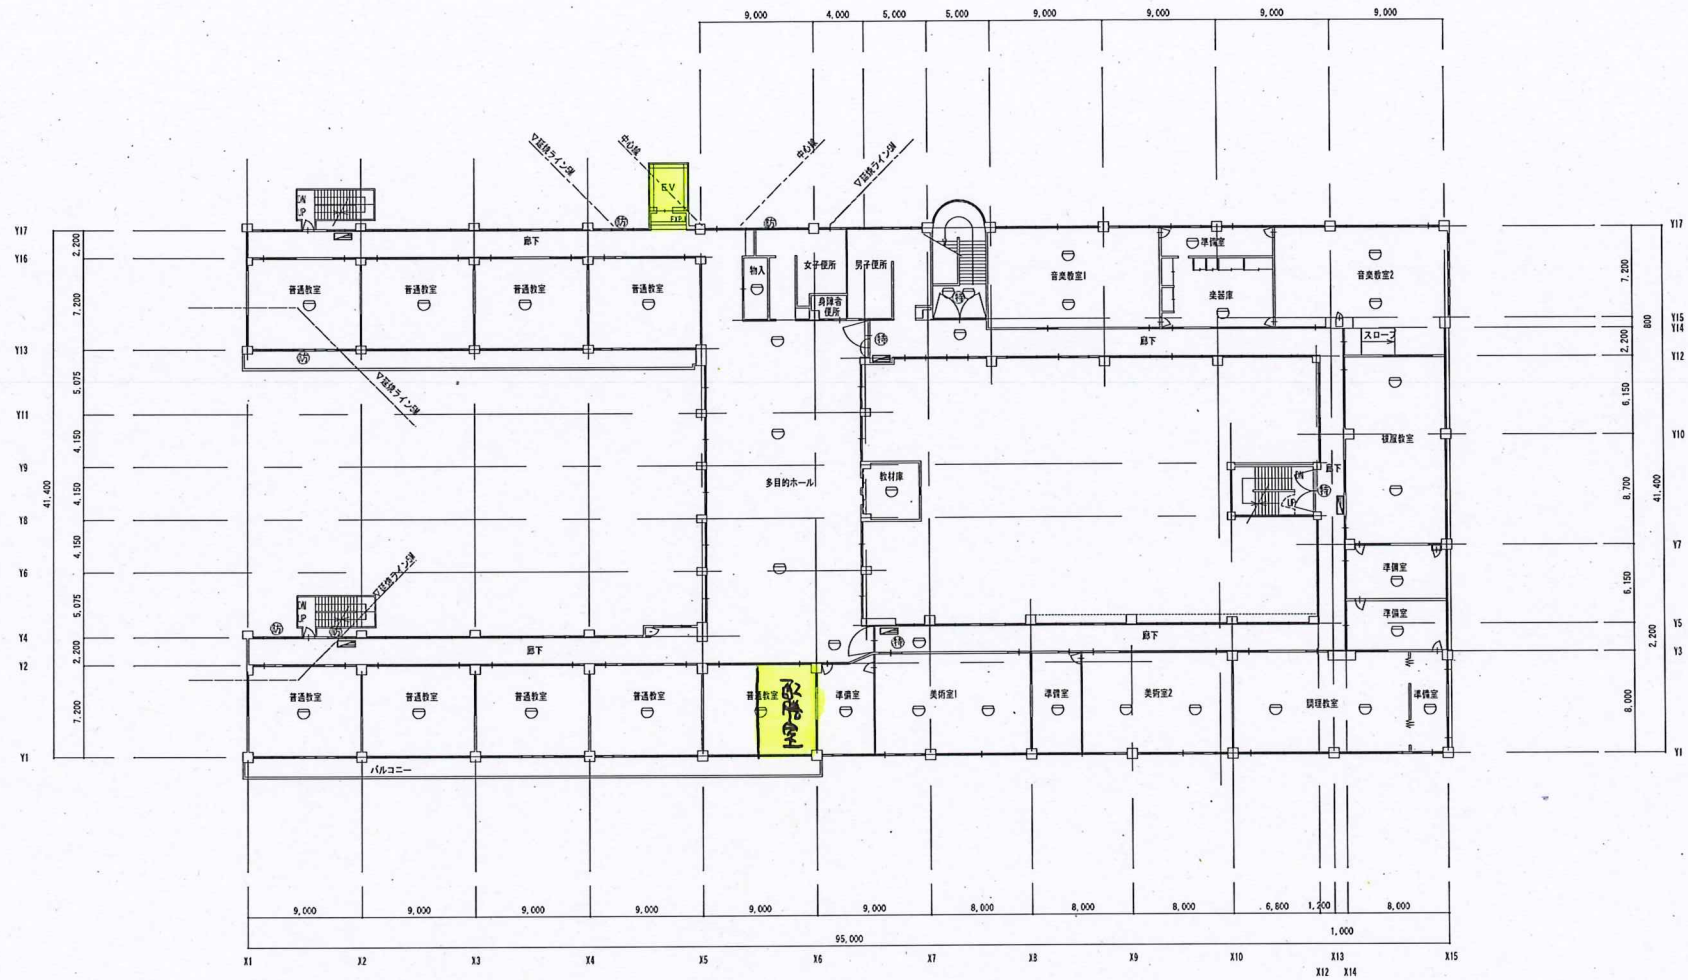


凡例	写真番号 (全館)	写真番号 (階・特記事項)	写真番号と同じ指図内容	仕上材の書き	クラック	仕上材の欠損	その他 ()	防火区画	排煙路	火気使用室	火気使用室でない	舞音教室	柱の跡のある部分	防煙区画			
業務名称		点検業務		年 月 日 作成		年 月 日 修正		施設名称		校舎棟 3階平面図		図面サイズ		縮尺		図面番号	
近江八幡市								八幡中学校				A3		1/400		04/10	


点検結果図

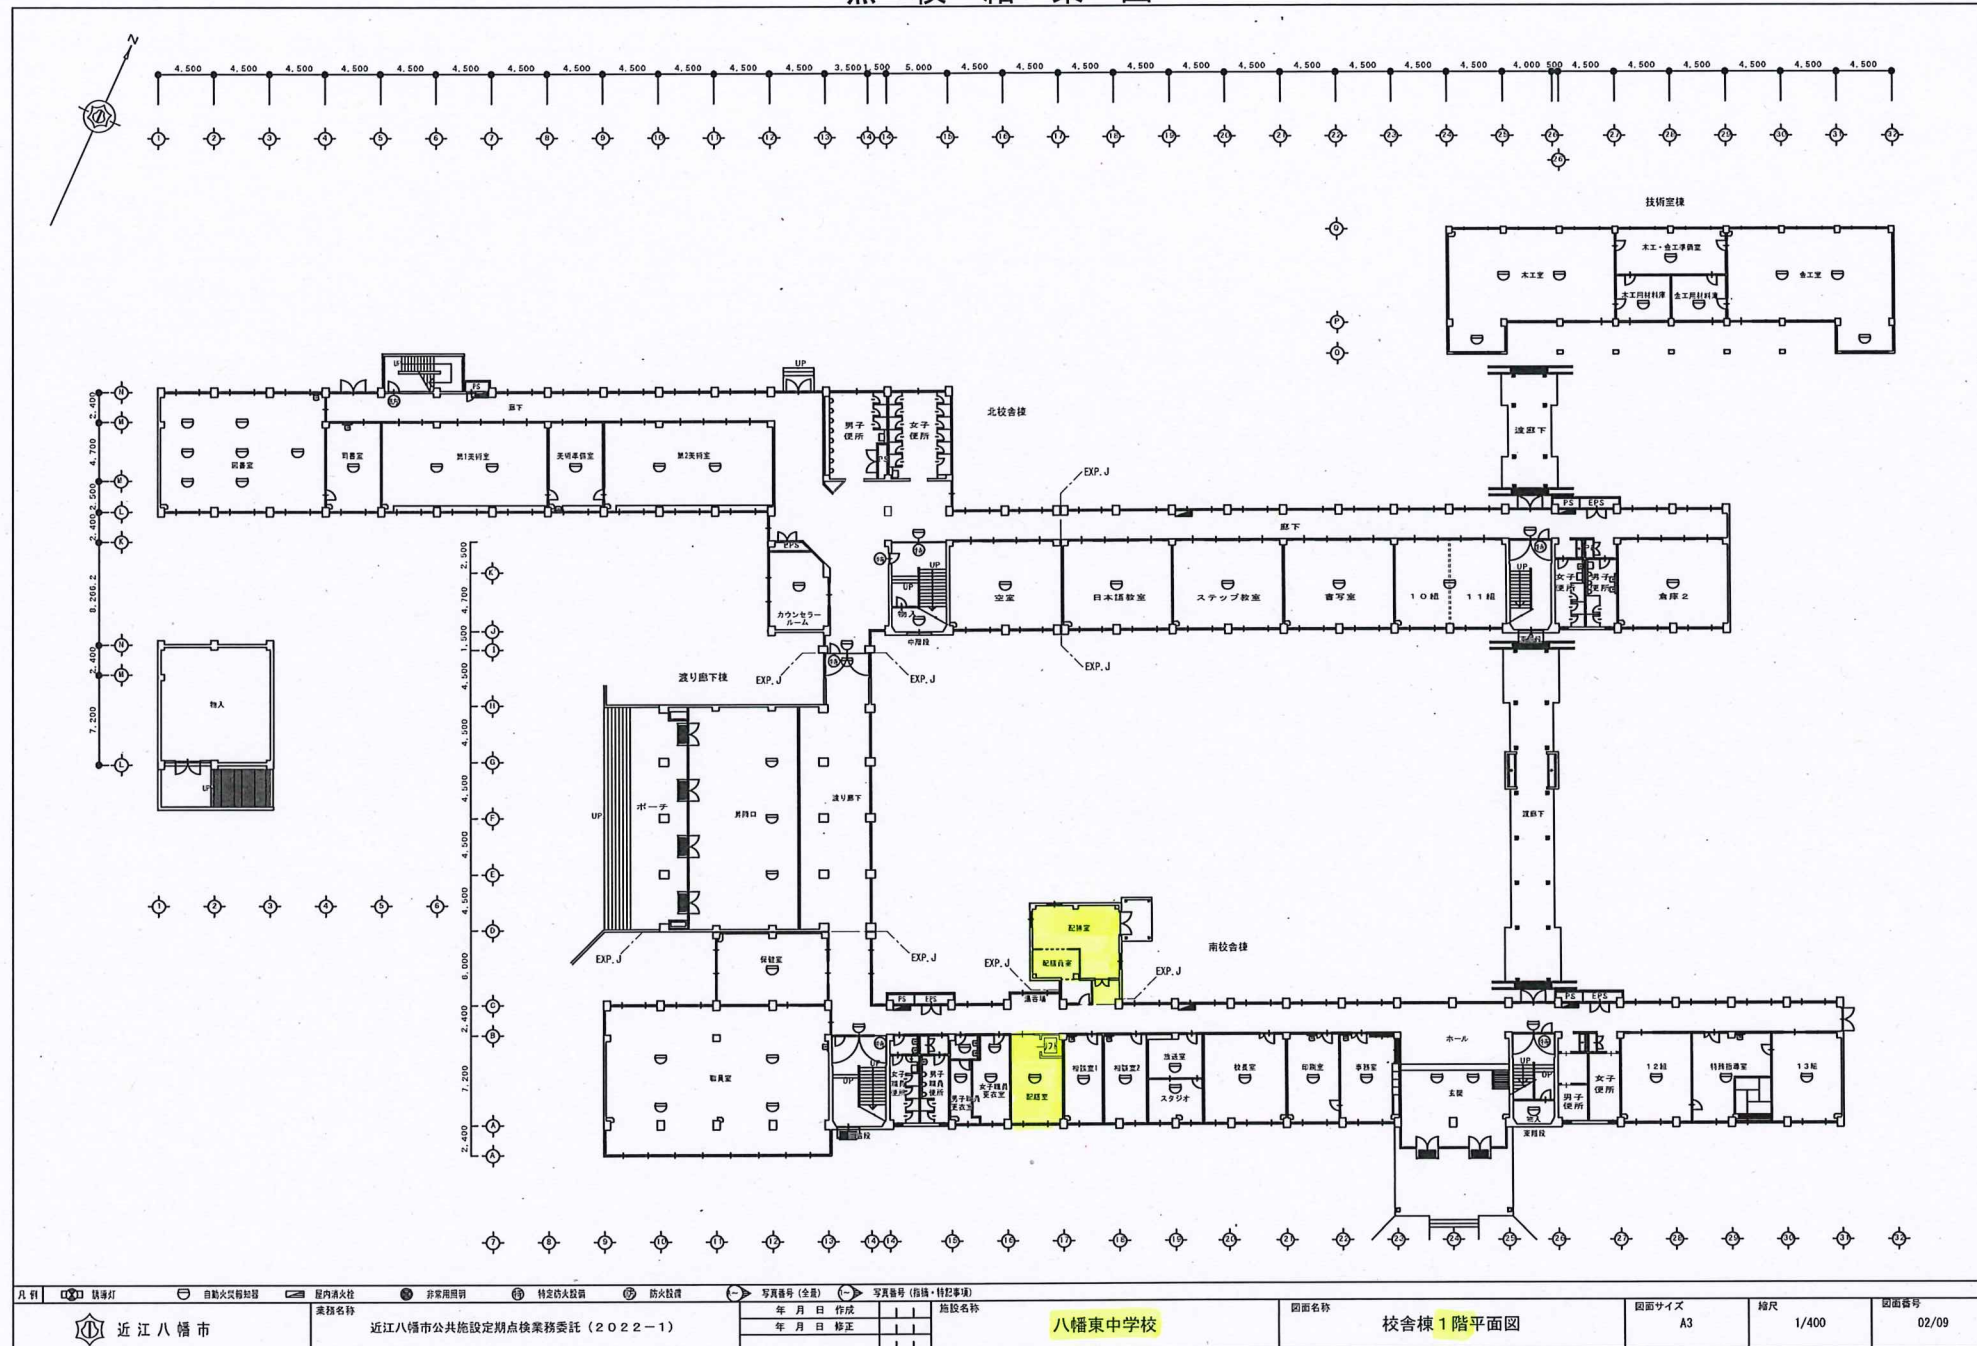


凡例	火警灯 自動火災警報器 屋内消火栓 非常用照明 特定防火設備 防火設備	写真番号(全量)	写真番号(指図・特記事項)	図面名称	図面サイズ	縮尺	図面番号
近江八幡市	業務名称 近江八幡市公共施設定期点検業務委託(2022-1)	年月日 作成 年月日 修正	施設名称 八幡東中学校	校舎棟 1階平面図	A3	1/400	02/09

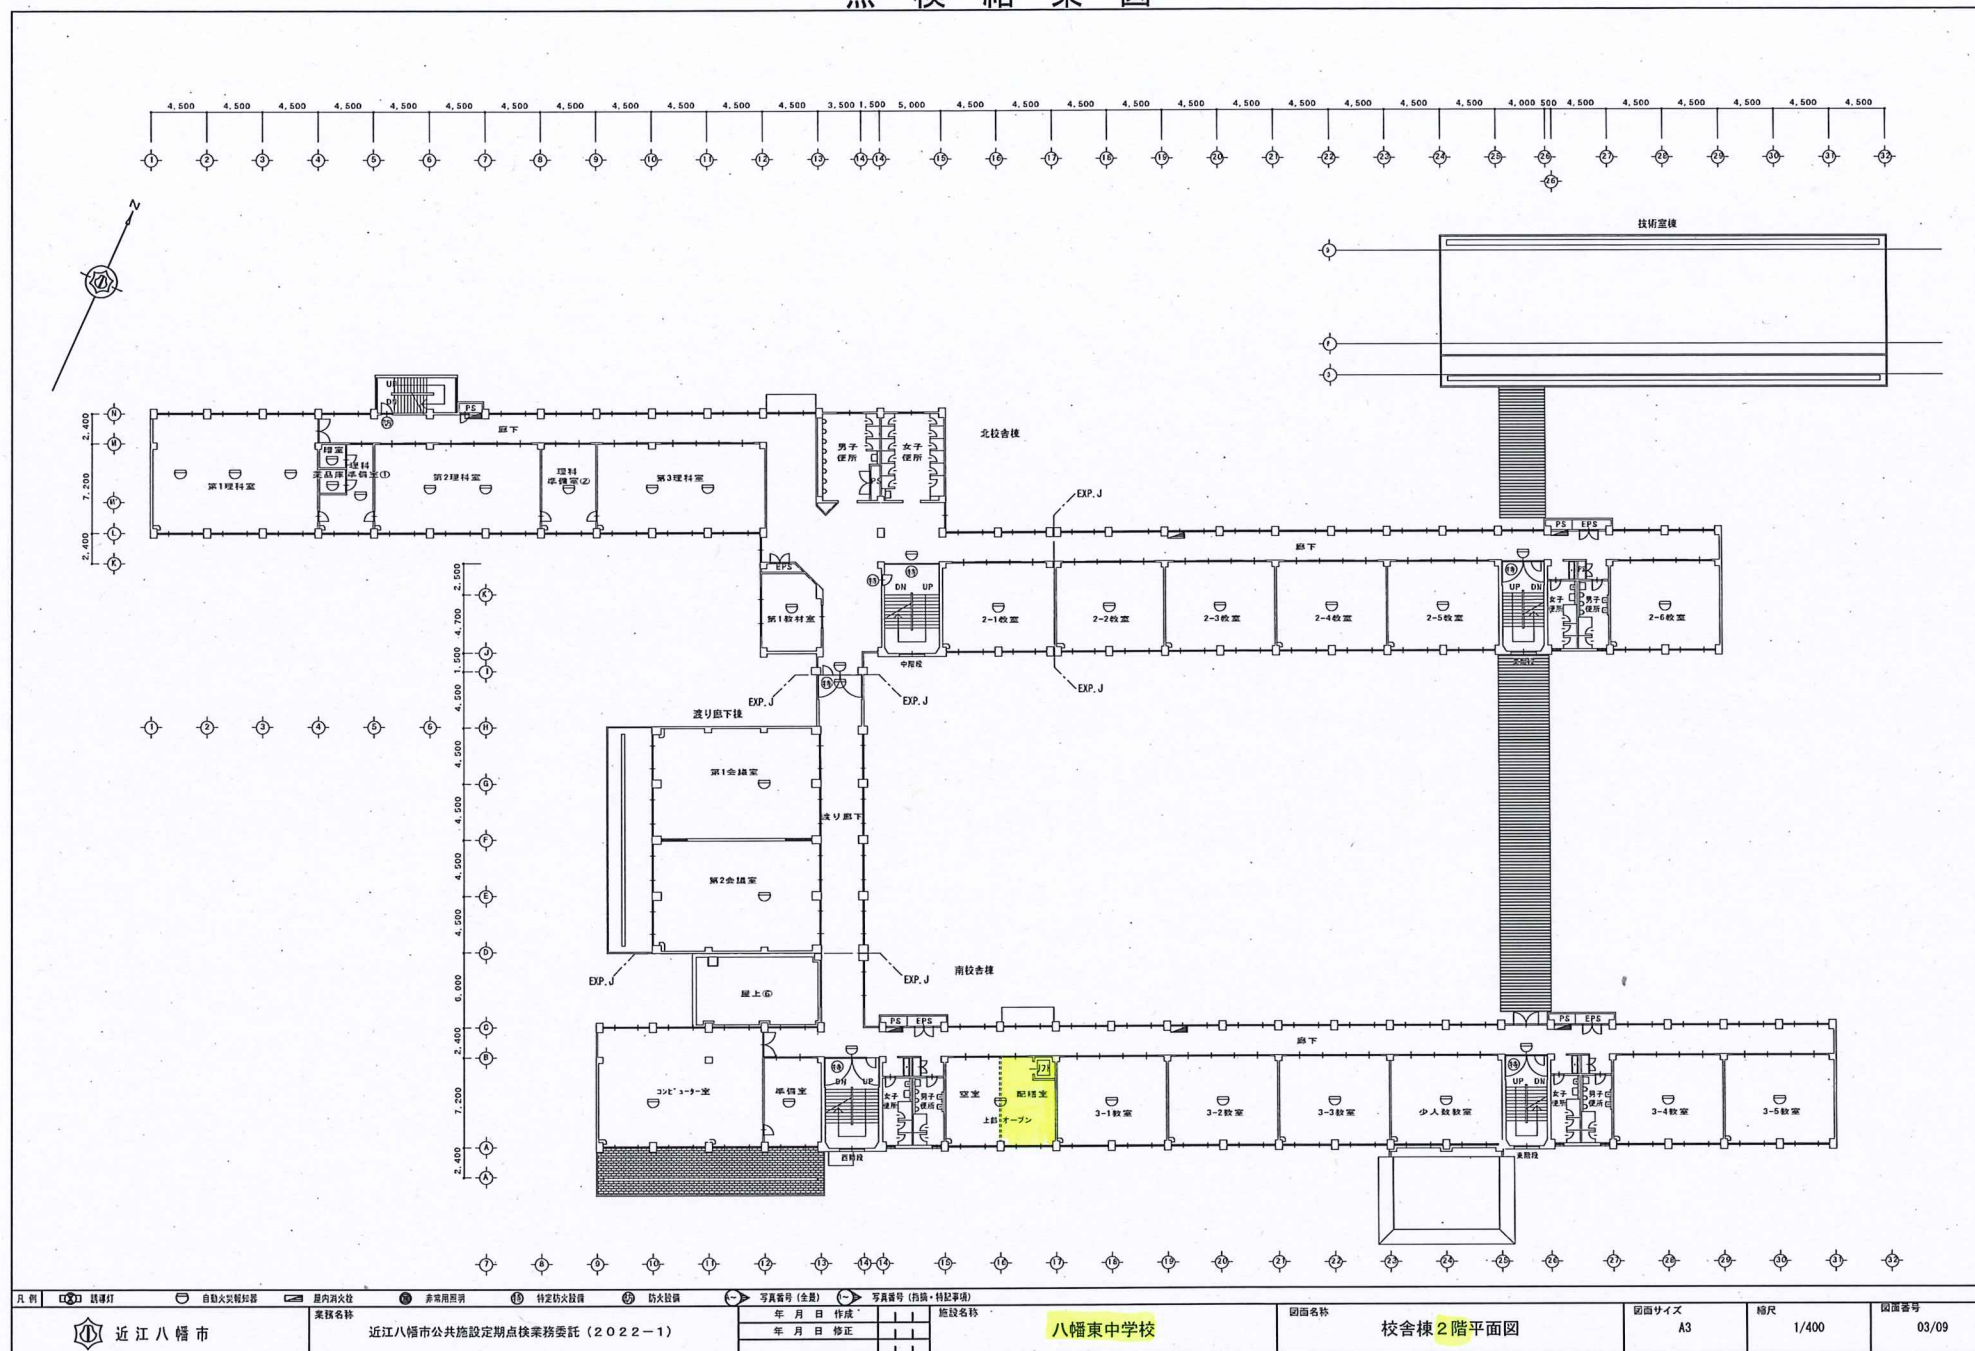

点検結果図

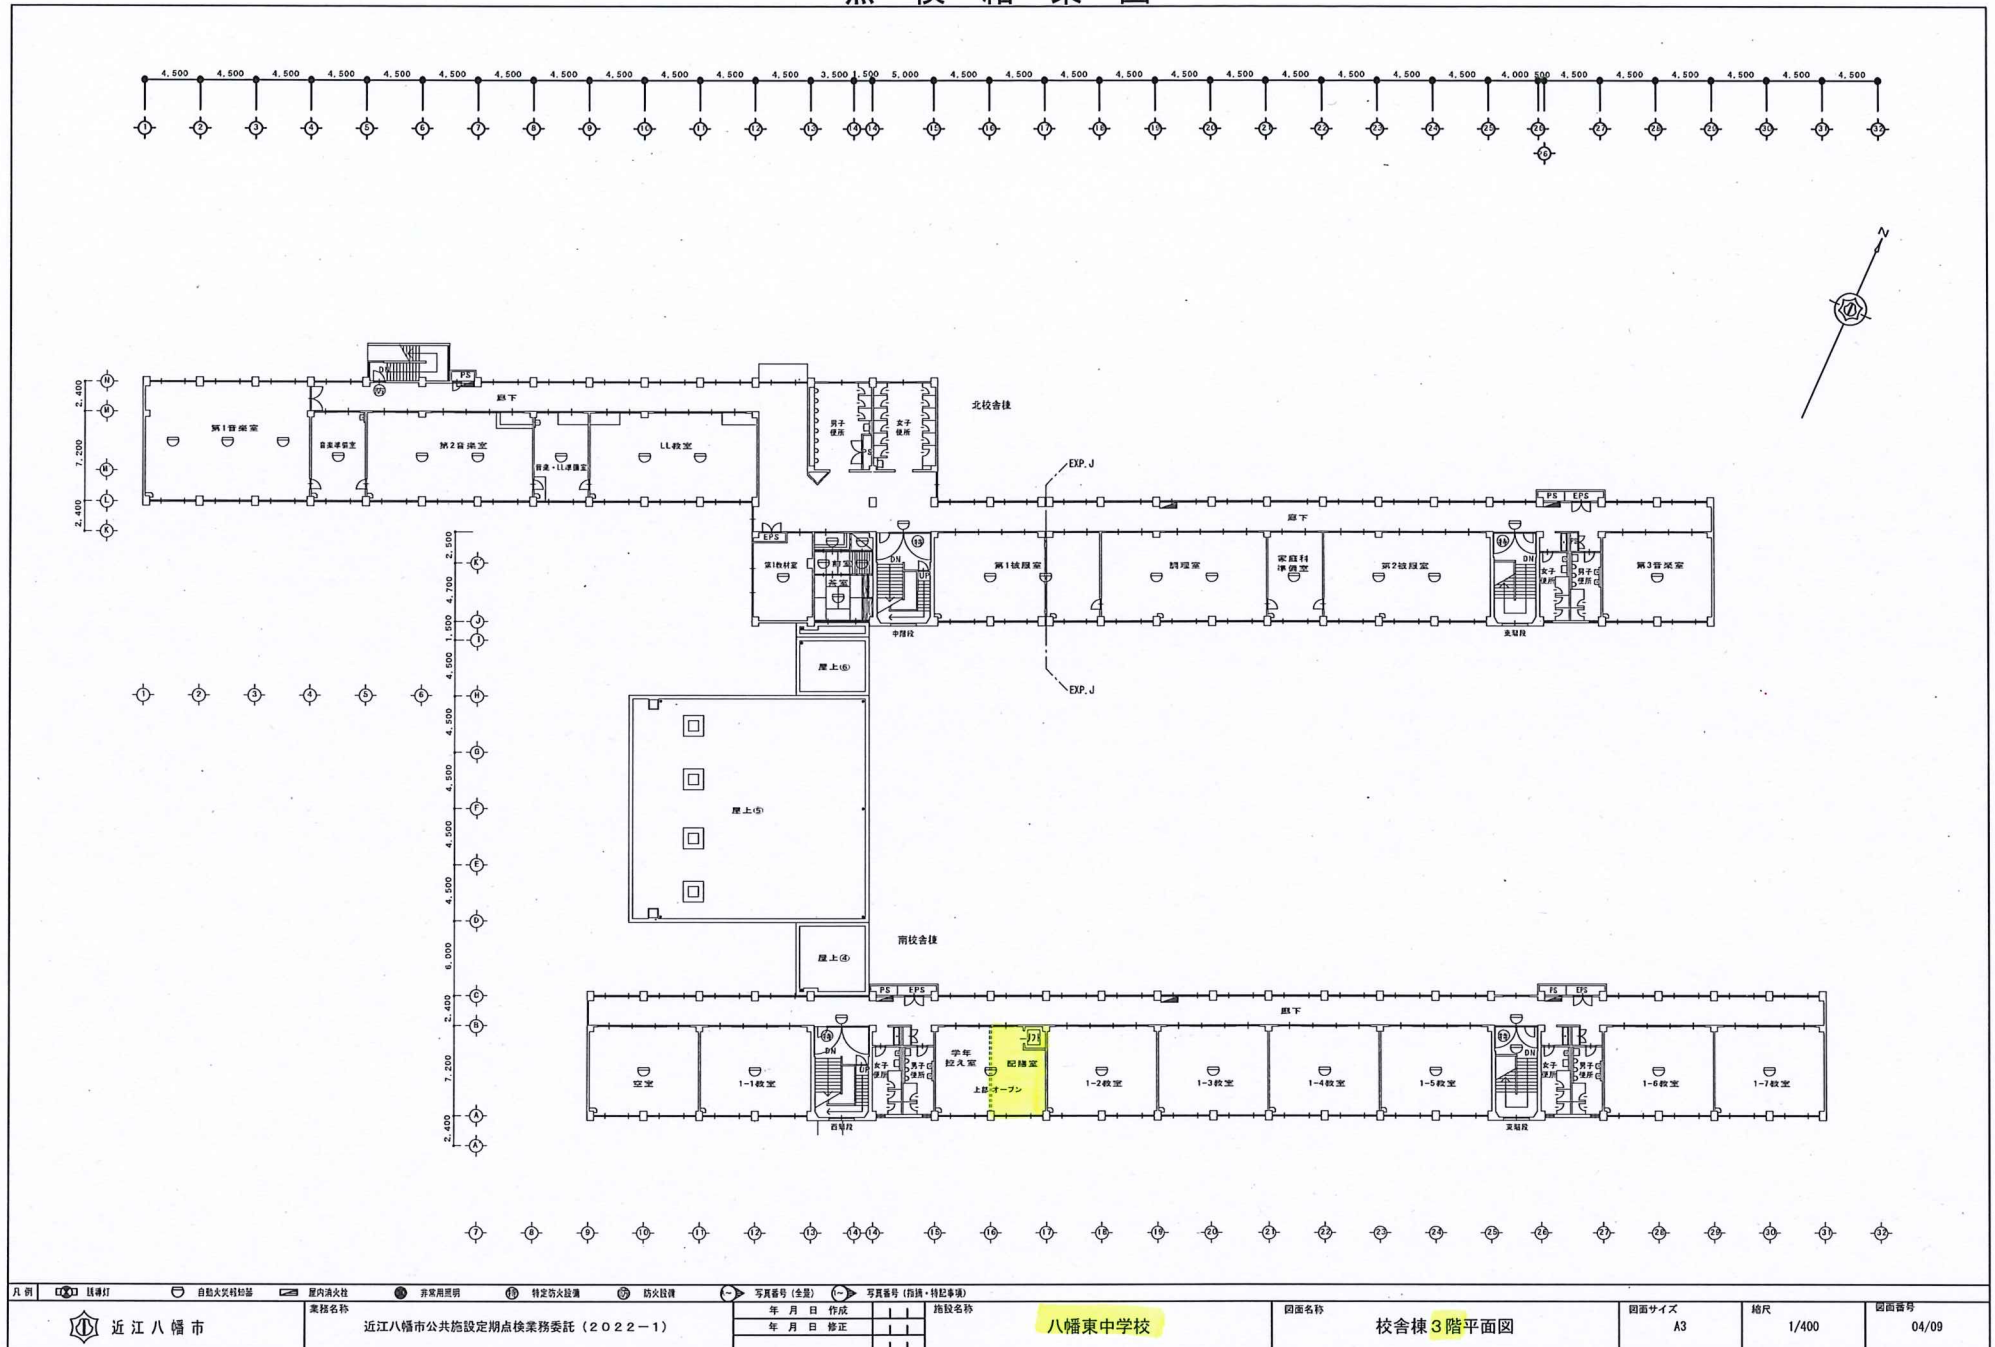


点検結果図

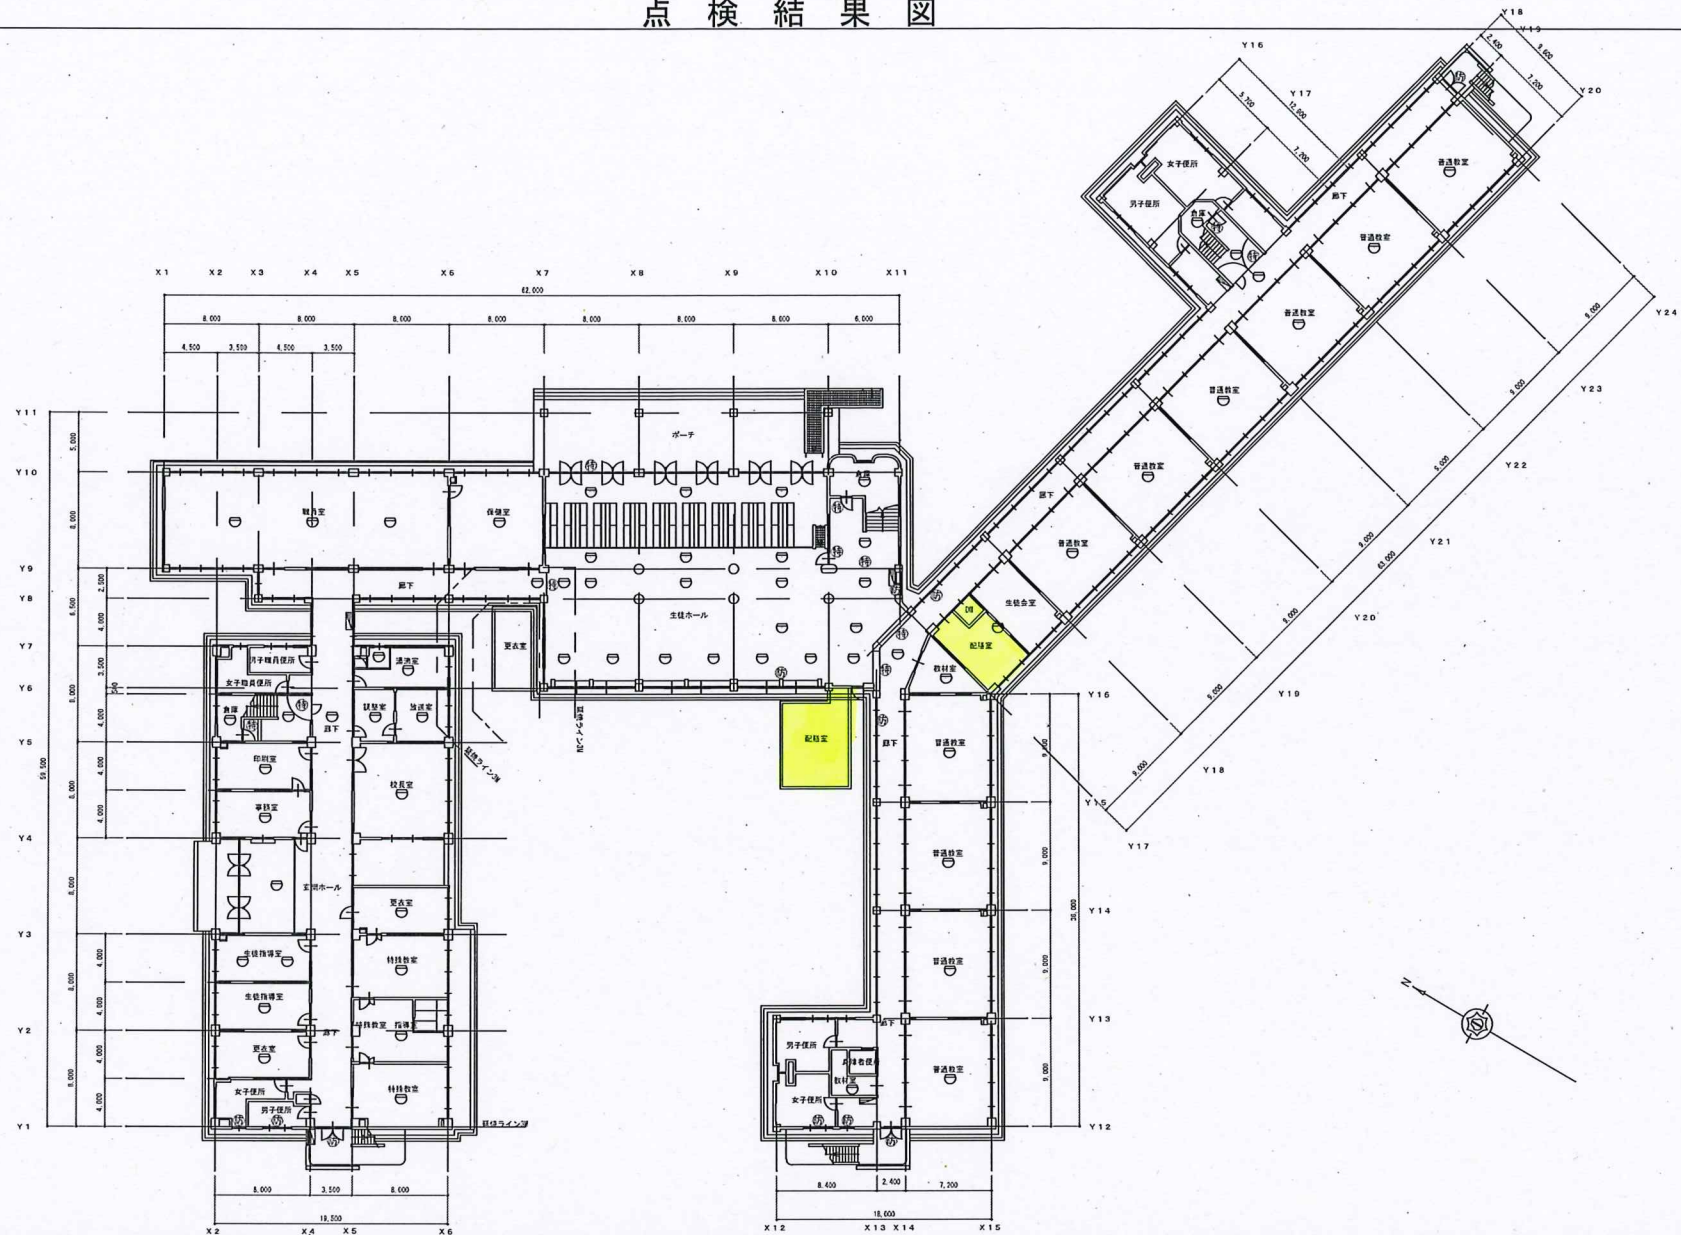


---	------	----------------------	----------------	-------------------	-------------	-------------	---------------

点検結果図

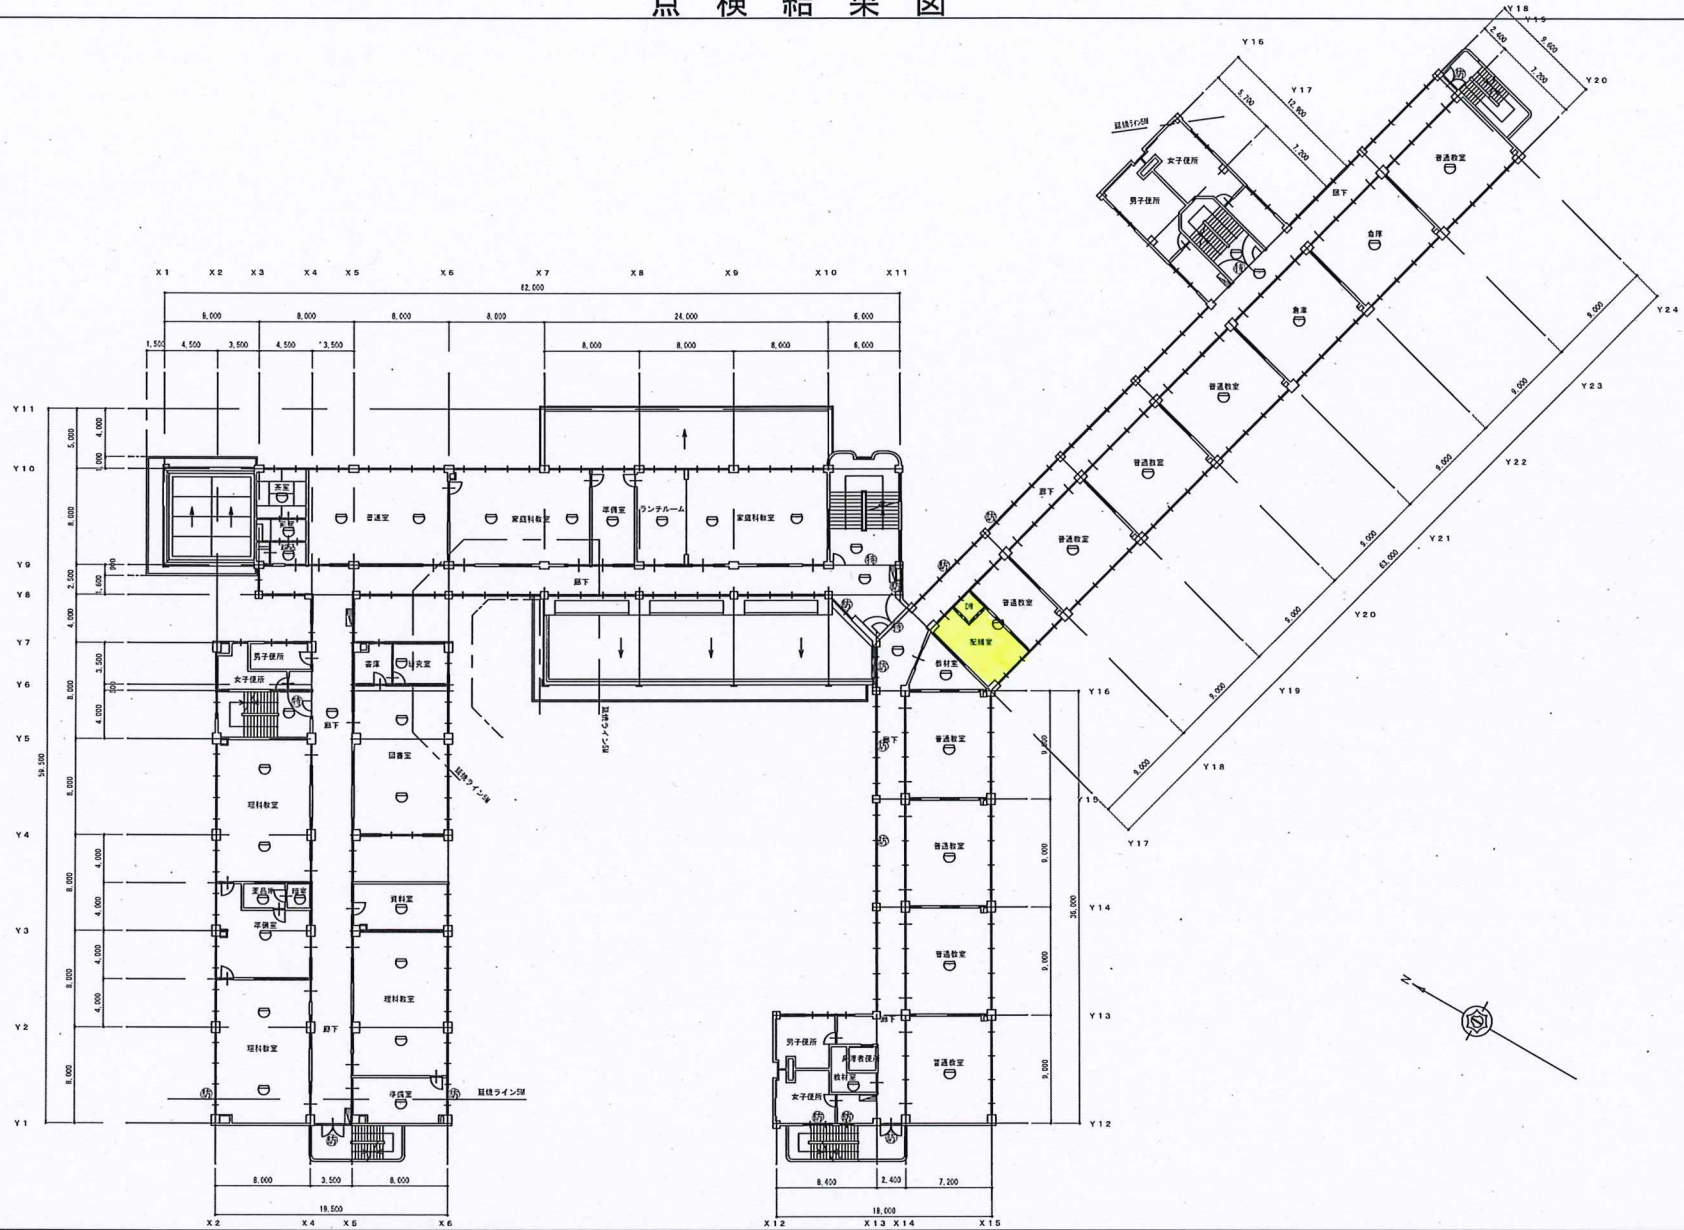


	業務名称 点検業務						

点検結果図

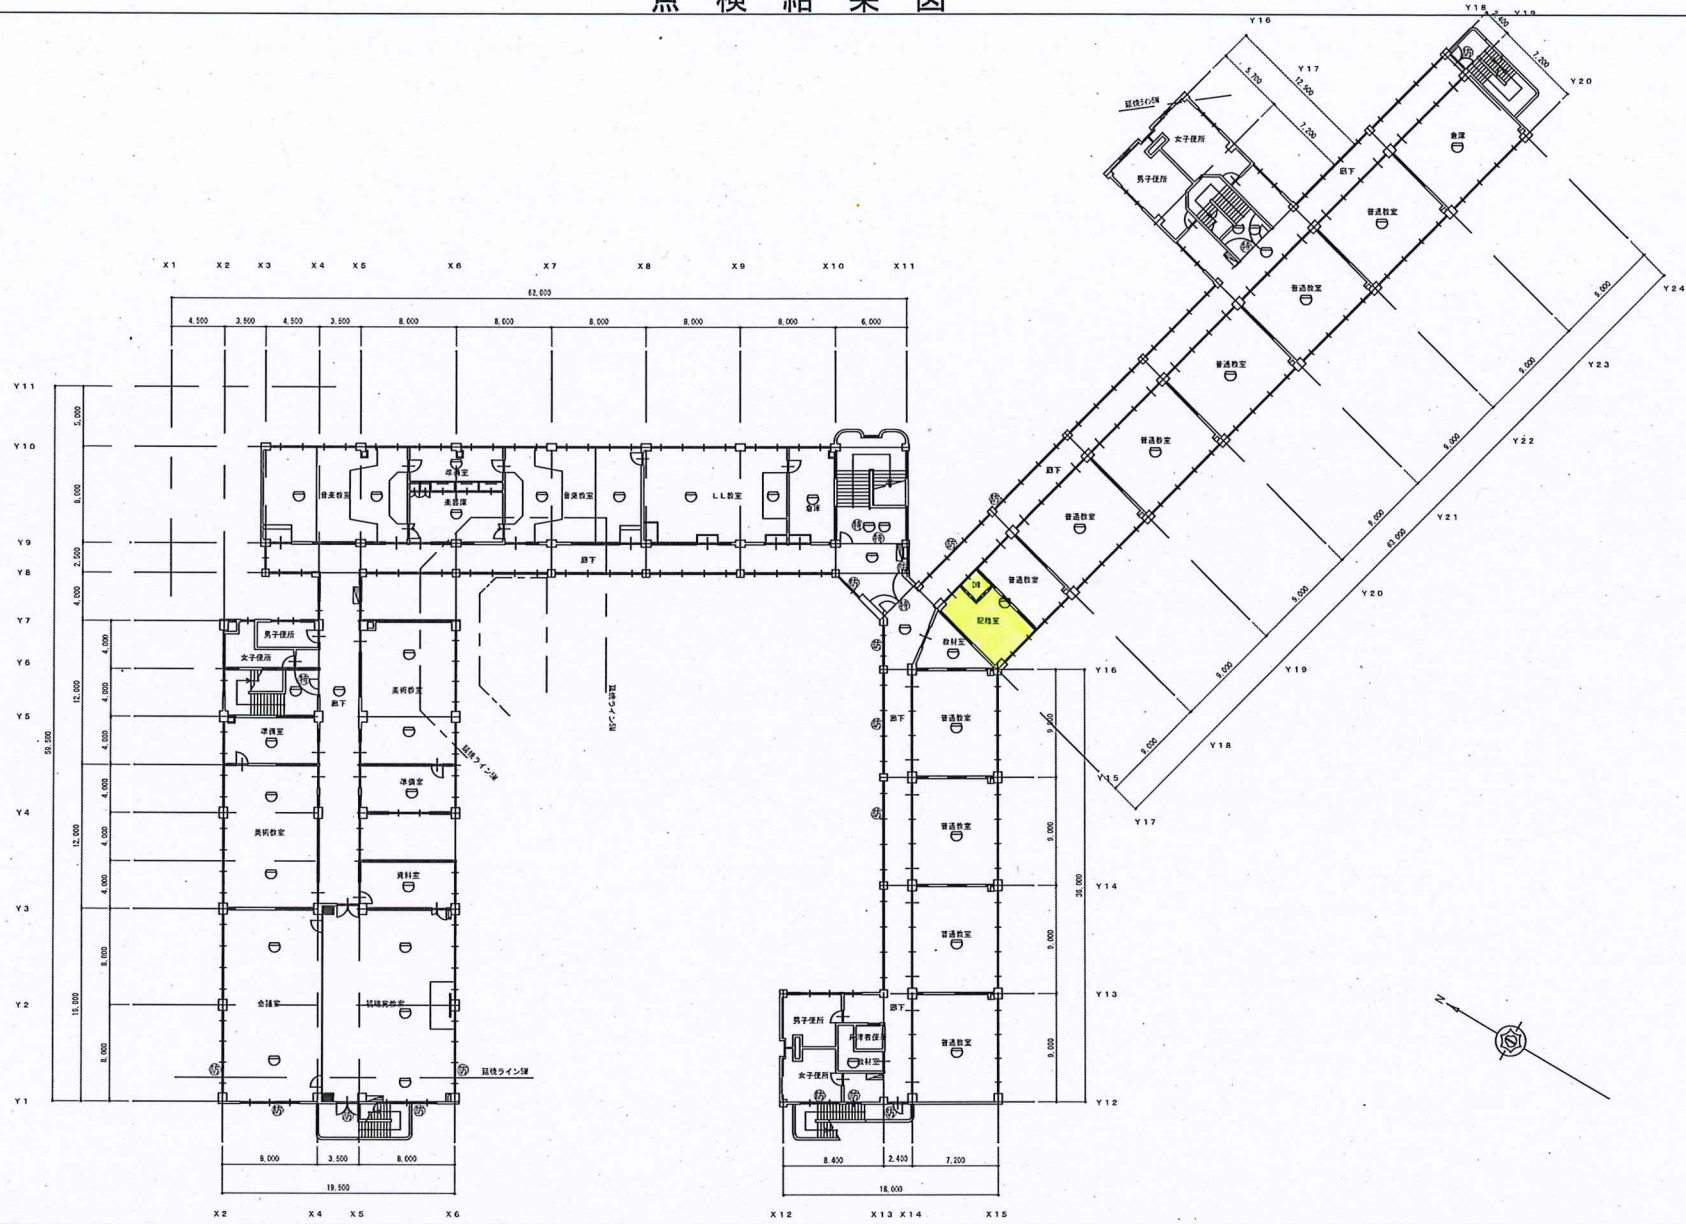

近江八幡市 業務名称 点検業務 年 月 日 作成 年 月 日 修正 施設名称 八幡西中学校 図面名称 校舎棟 3階平面図 図面サイズ A3 縮尺 1/400 図面番号 04/08														


点検結果図

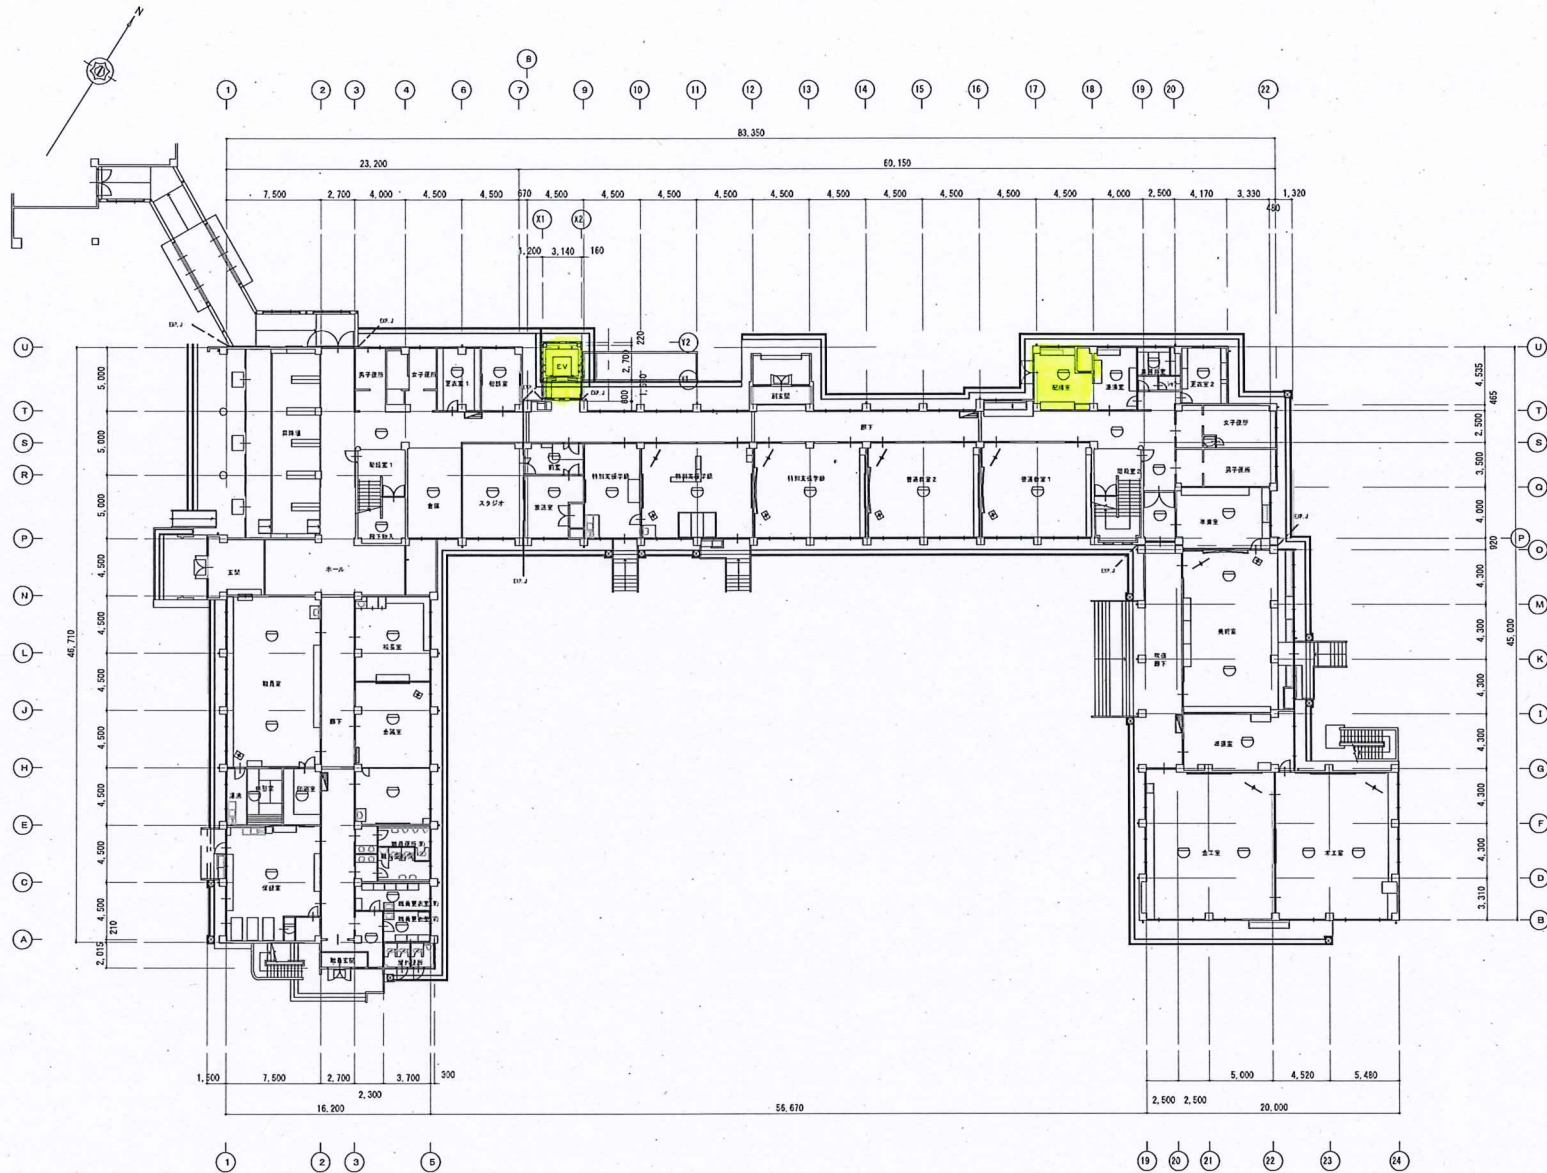

校舎棟 1 階平面図

月	写真番号(全室) 写真番号(特殊・特記事項) 写真番号と同じ指図内容 仕上げ材の置き クラック 仕上げ材の欠損 その他()									
	緊急灯 自動火災報知器 室内に消火栓 非常用照明 非常用照明(EXIT灯) 特定防火区役(常備) 防火区画(不燃) 特定防火区役(通称) 防火区画(耐火) 禁煙区 ▲ 煙害区 火気使用室 火気使用でない 無意居室 延焼の恐れのある部分 防煙区画									
近江八幡市		業務名称 点検業務		施設名称 安土中学校		図面名称 校舎棟1階平面図		図面サイズ A3	縮尺 1/400	図面番号 02/10

点検結果図

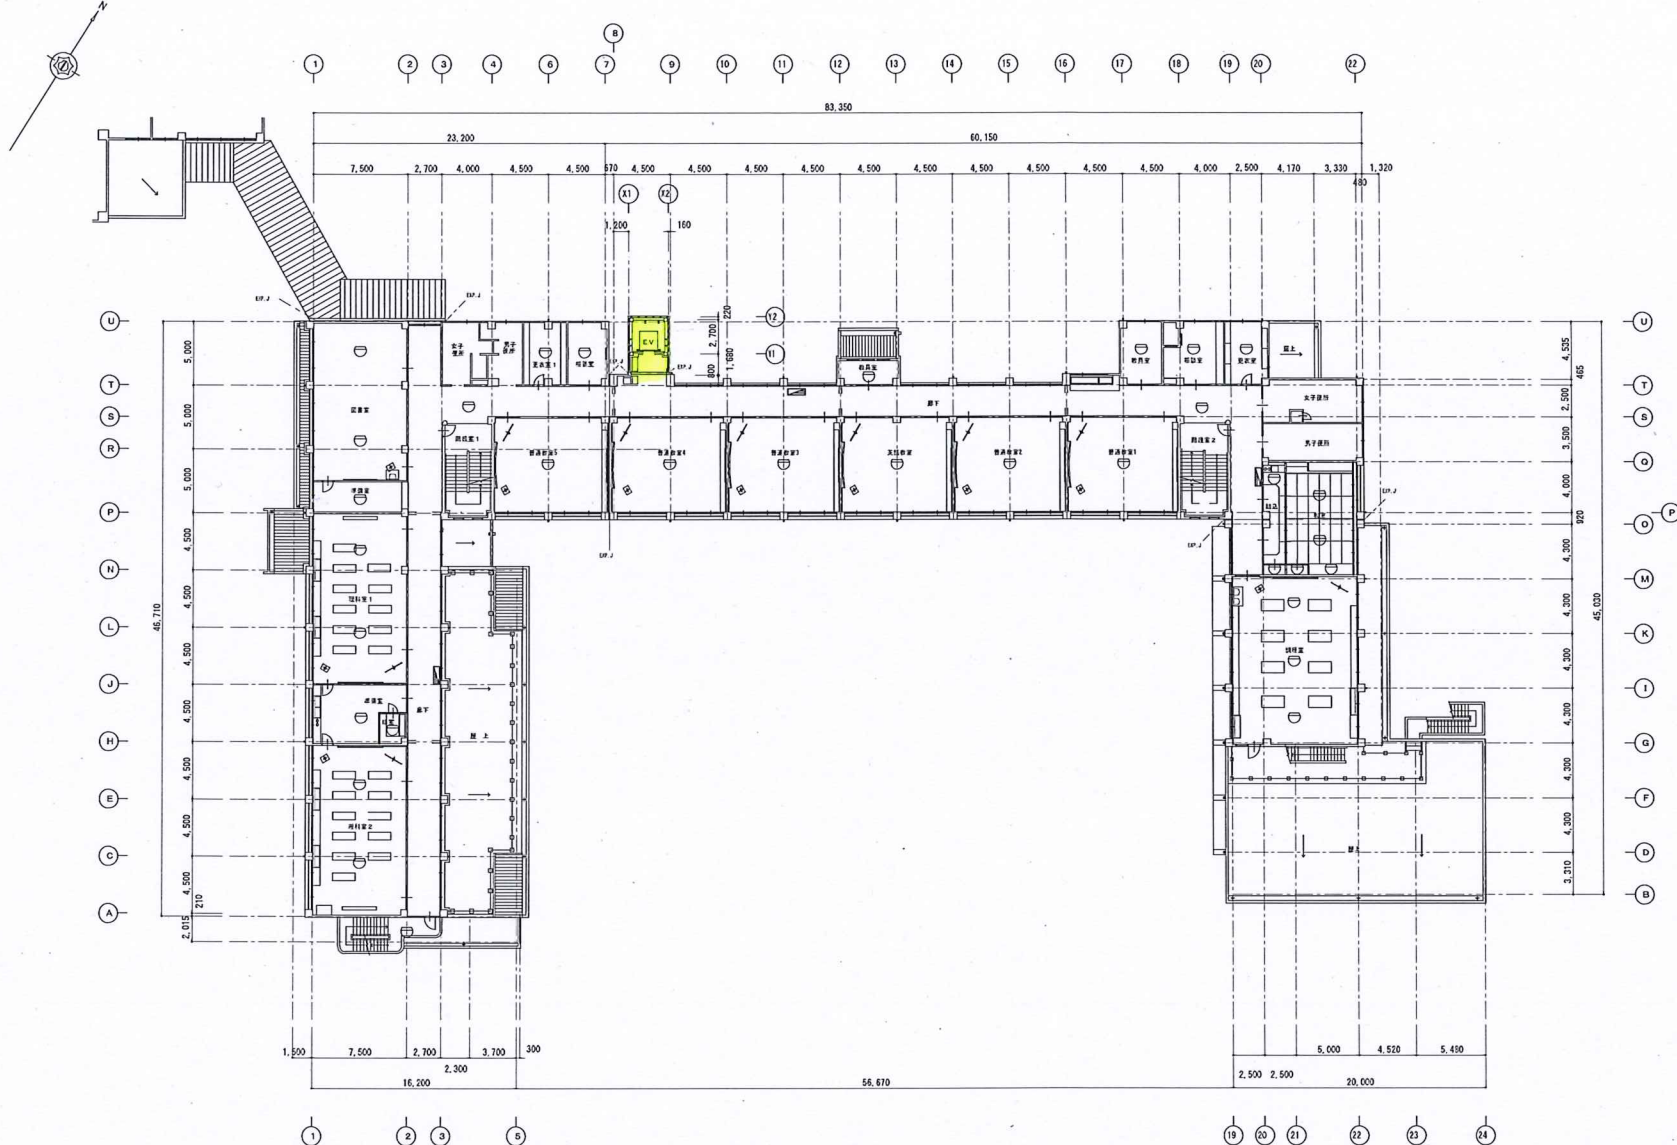

凡例	写真番号 (全館)	写真番号 (曲角・付記事項)	写真番号と同じ指図内容	仕上げ材の浮き	クラック	仕上げ材の欠損	その他 ()	防火区画	排煙室	大気使用室	大気使用でない	無窓居室	延長の恐れのある部分	防煙区画					
近江八幡市	点検業務		年月日 作成		年月日 修正		施設名称	安土中学校		図面名称		校舎棟2階平面図		図面サイズ	A3	縮尺	1/400	図面番号	03/10

点検結果図



凡例	写真番号 (全層)	写真番号 (階特・付記事項)	写真番号と同じ階内内容	仕上材の寸法	クラック	仕上材の欠損	その他 ()	防火区画	緑地帯	火気使用室	火気使用室でない	無窓居室	延焼の恐れのある部分	防煙区画
施設名称	安土中学校	施設名称	校舎棟3階平面図	図面サイズ	A3	縮尺	1/400	図面番号	04/10					