



# 位置図

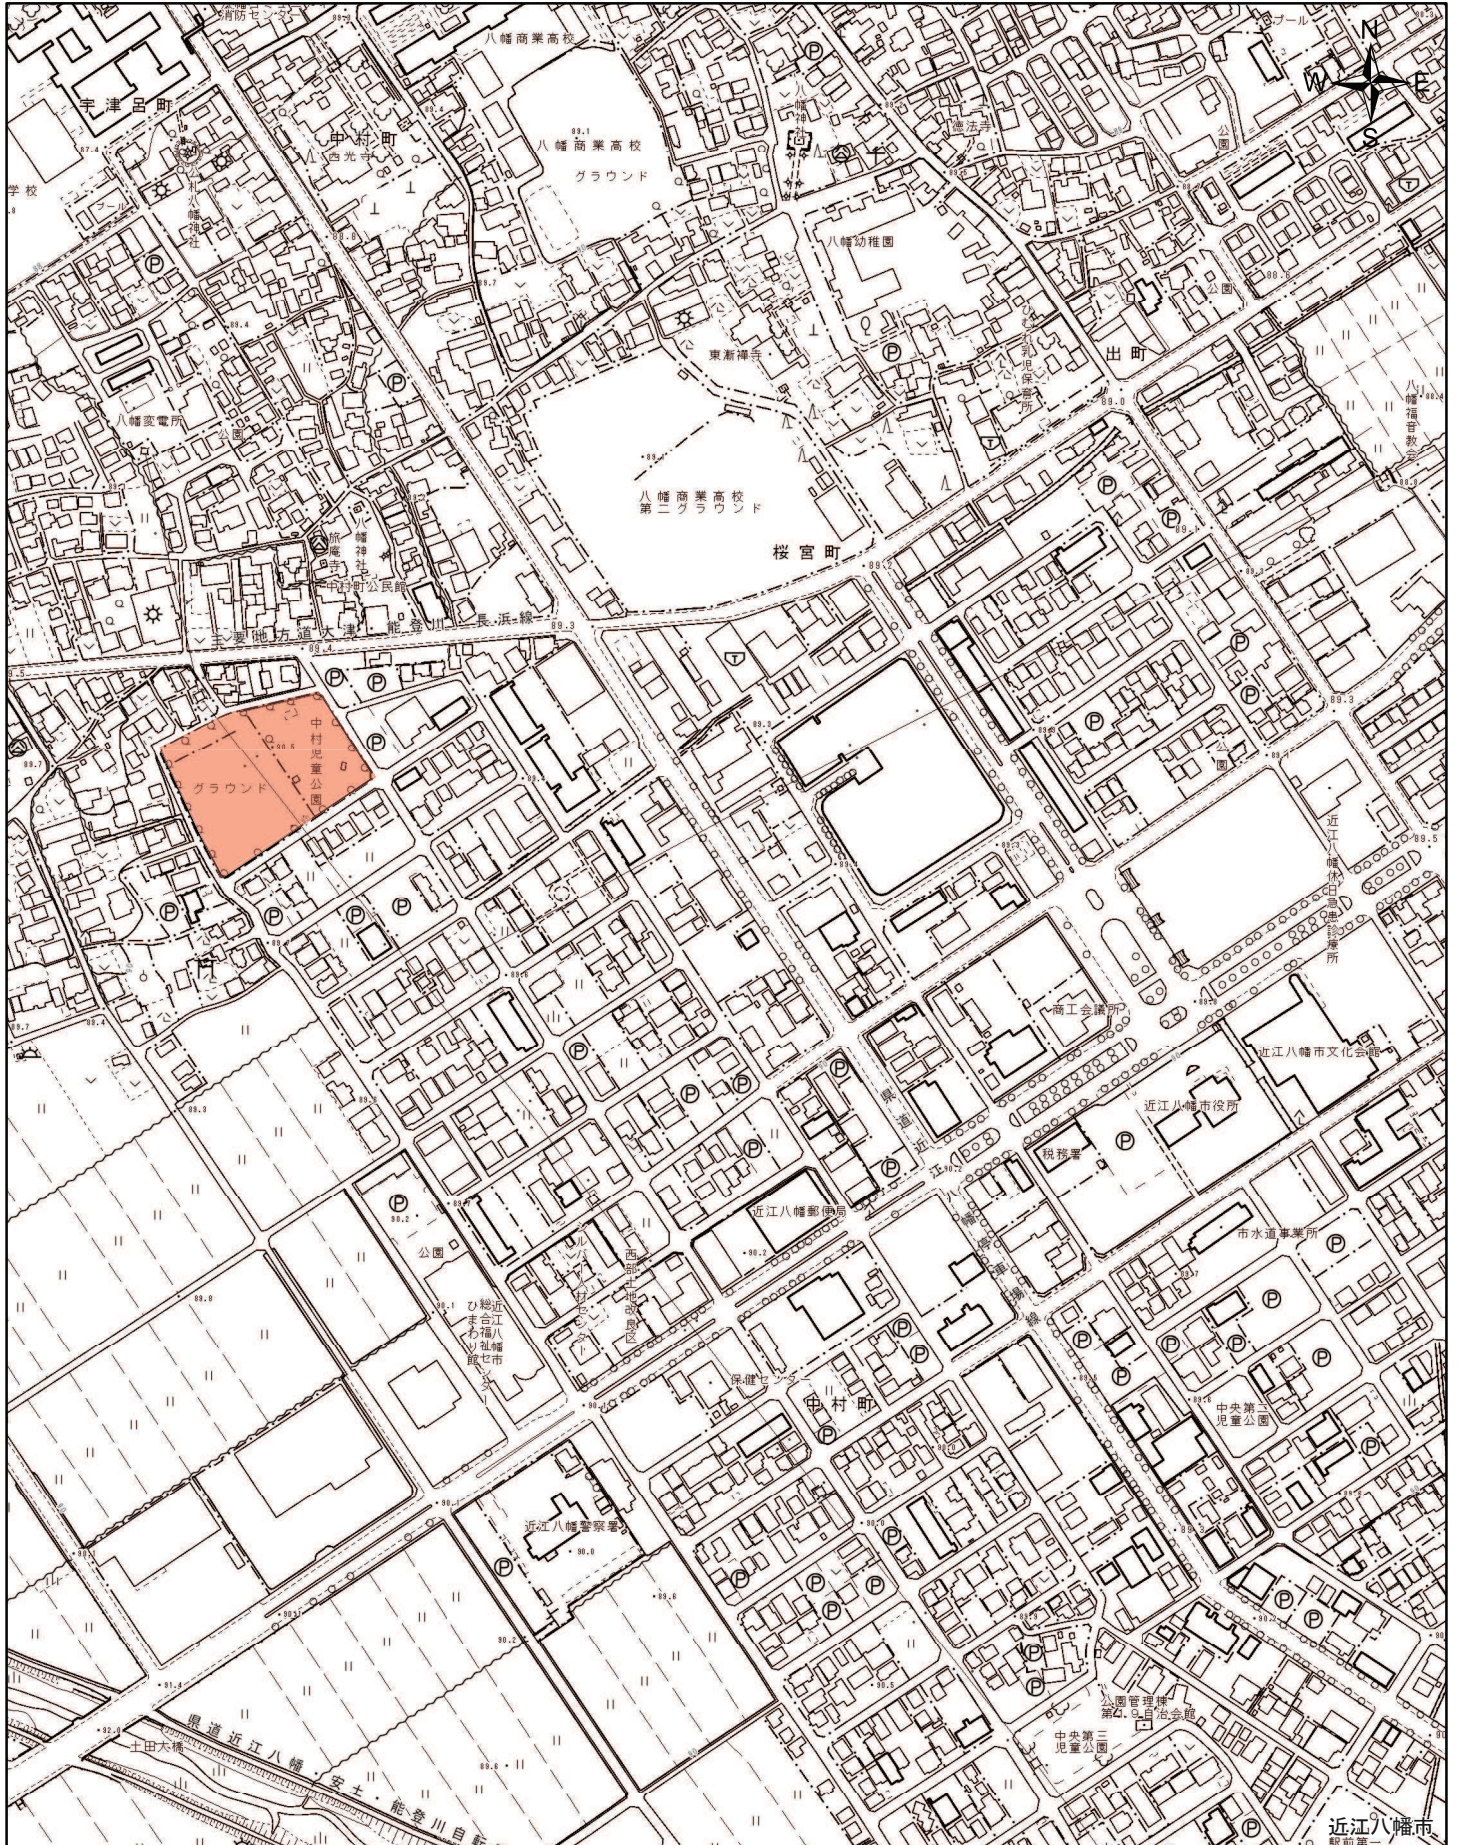

1:5,000

0 0.075 0.15 0.3 km

# 実施計画平面図

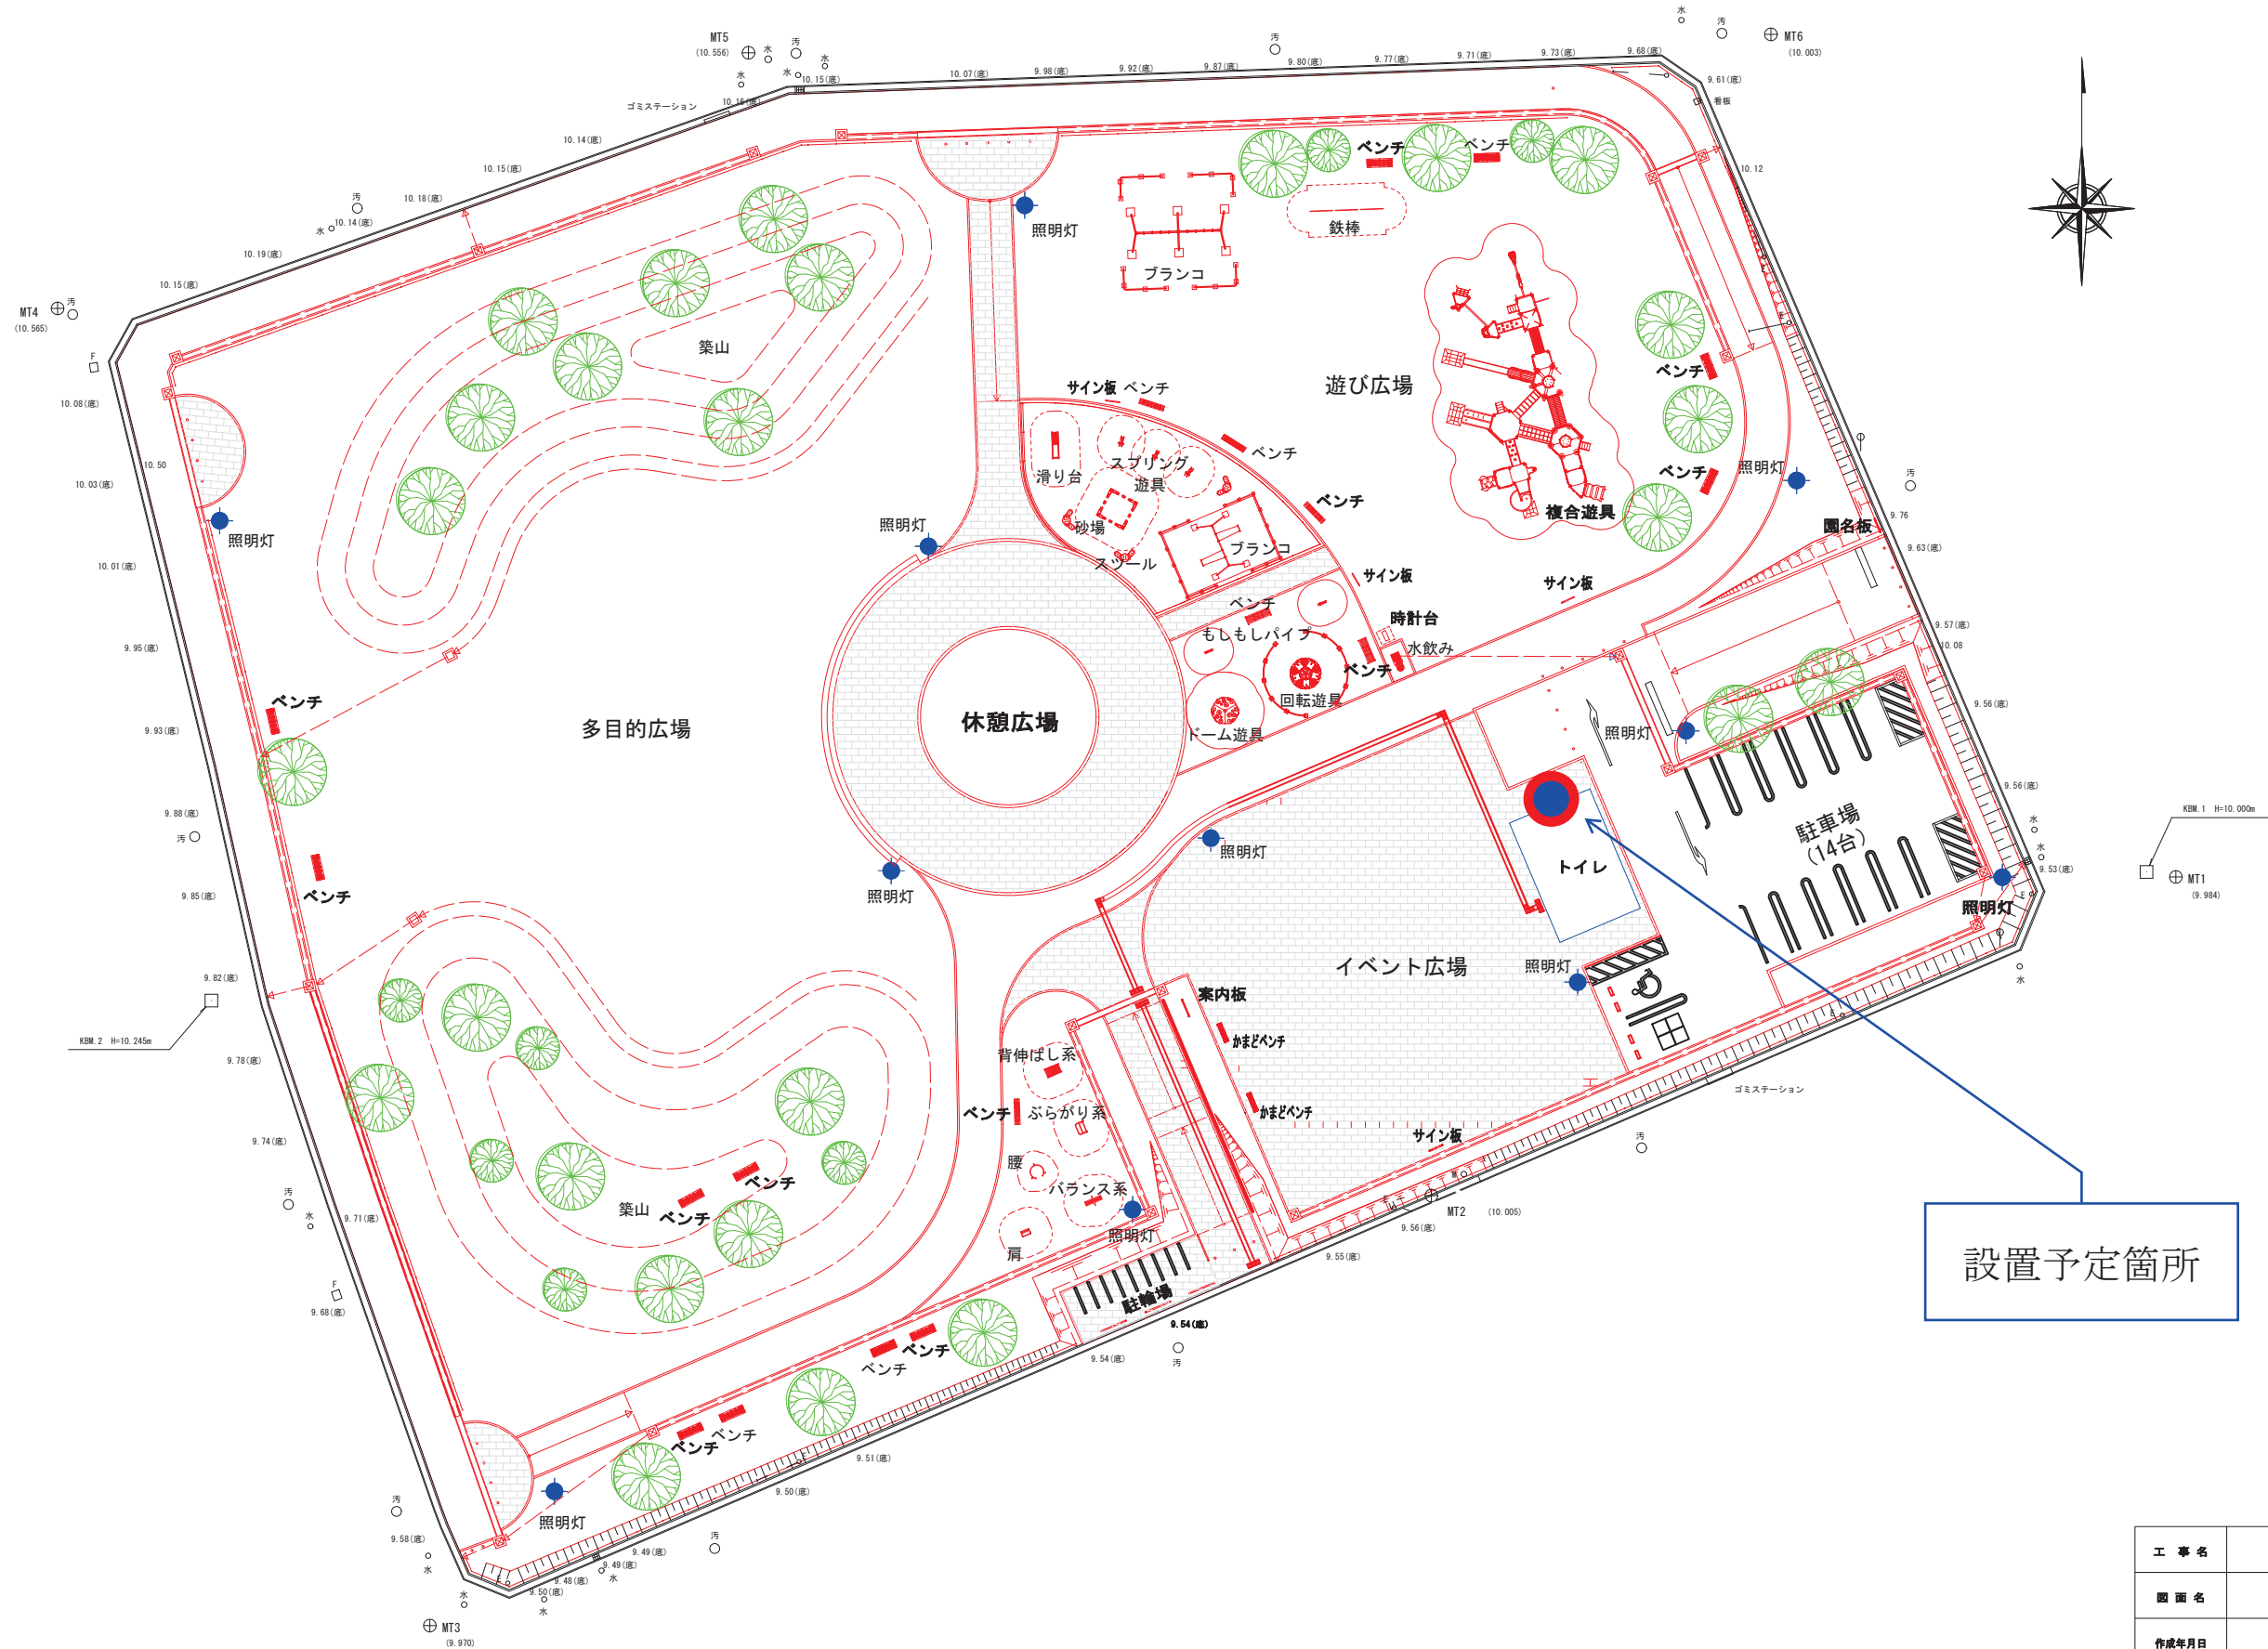


工事名	第 号 中村児童公園再整備工事		
図面名	実施計画平面図		
作成年月日	竣工図		
縮尺	S=1:250 (A1) S=1:500 (A3)	図面番号	全 61 案之内第 3 号
会社名			
事業者名	近江八幡市 都市整備部 都市計画課		



No. 1

設置予定箇所

参考写真

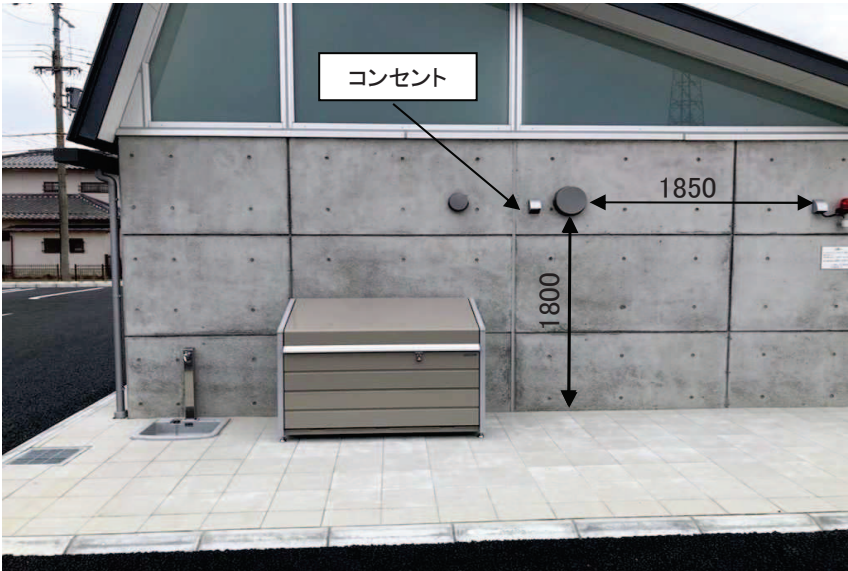

No. 2

設置予定箇所

参考写真(寸法入り)

余白